


上尾市中平塚土地区画整理事業出来形確認測量

画地原子図

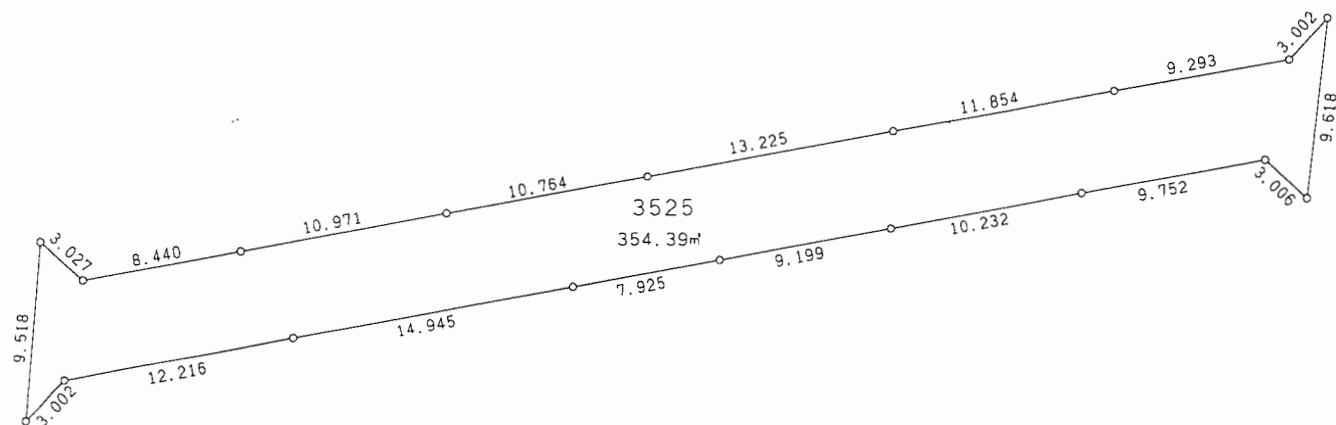

## 参考資料

※記載内容は換地処分当時のものです。

上尾市