


上尾市上平塚土地区画整理事業出来形確認測量 画地原子図

大字平塚 3 0 8 3 ~ 3 0 8 6

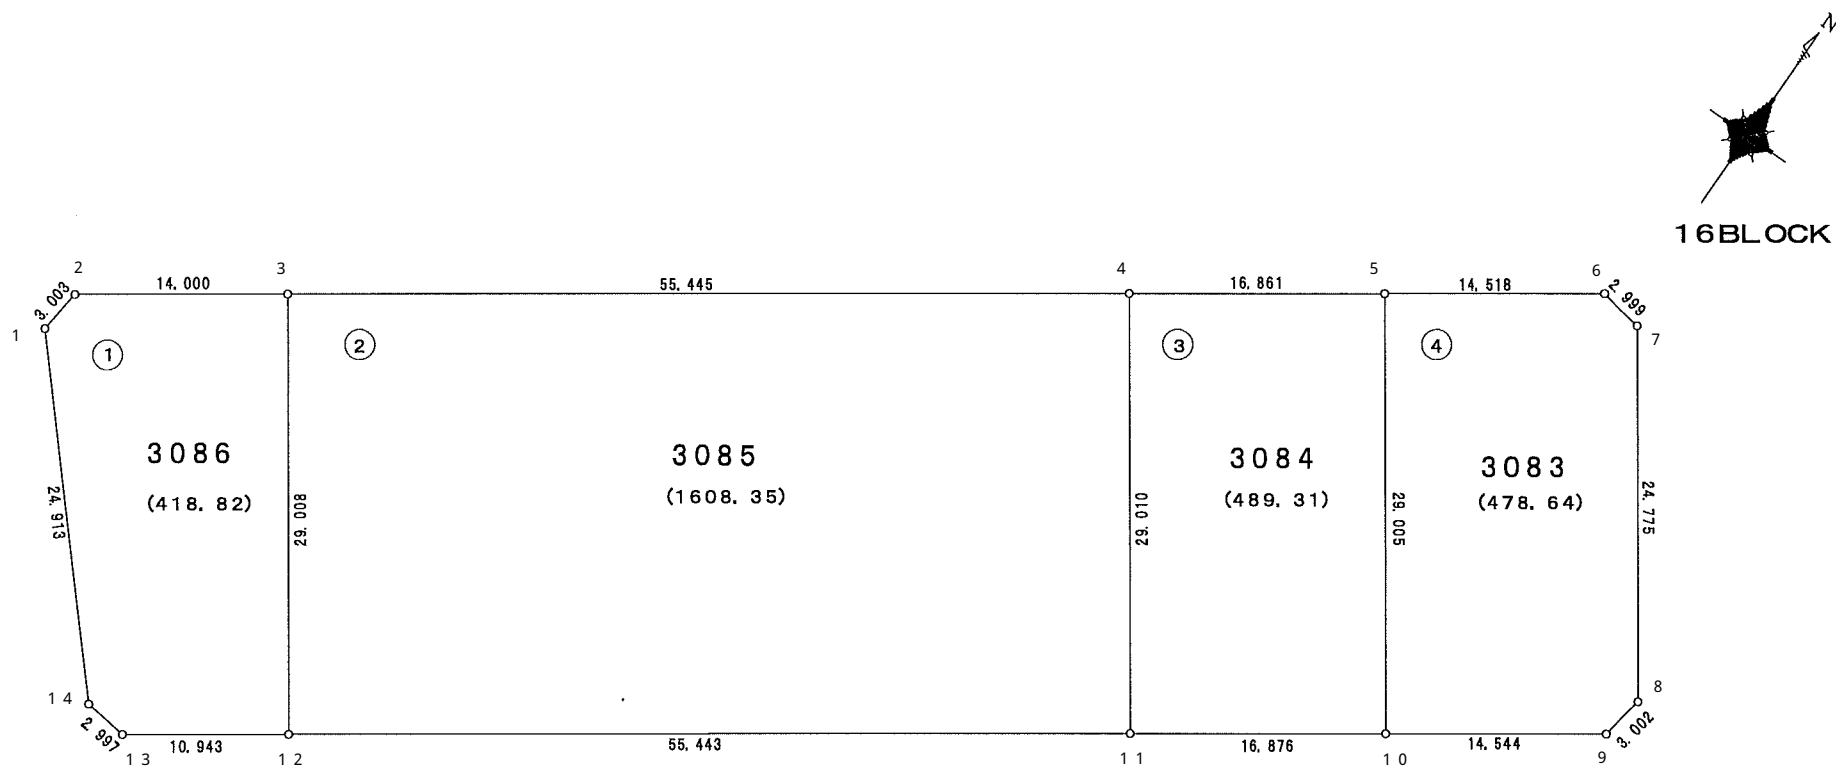

参考資料

※記載内容は換地処分当時のものです。 上尾市

面積（座標法）計算書

参考資料

※記載内容は換地処分当時のものです。 上尾市

| 地番 | 3083 | 面積 | 478.643376 | 街区番号（16-4） |
|-----|----------|------------|------------|---------------------|
| 測点名 | X座標 | Y座標 | 距離 | 方向角 夾角 |
| 5 | -606.352 | -21034.715 | 14.518 | 55- 8-39 269-59-11 |
| 6 | -598.055 | -21022.802 | 2.999 | 99-43-57 224-35-18 |
| 7 | -598.562 | -21019.846 | 24.775 | 145- 9-45 225-25-48 |
| 8 | -618.897 | -21005.693 | 3.002 | 189-44-30 224-34-45 |
| 9 | -621.856 | -21006.201 | 14.544 | 235-11-55 225-27-25 |
| 10 | -630.157 | -21018.144 | 29.005 | 325- 9-28 269-57-33 |

| 地番 | 3084 | 面積 | 489.313647 | 街区番号（16-3） |
|-----|----------|------------|------------|---------------------|
| 測点名 | X座標 | Y座標 | 距離 | 方向角 夾角 |
| 4 | -615.978 | -21048.558 | 16.861 | 55-11-11 269-59-52 |
| 5 | -606.352 | -21034.715 | 29.005 | 145- 9-28 269-58-17 |
| 10 | -630.157 | -21018.144 | 16.876 | 235-10-10 270- 0-42 |
| 11 | -639.796 | -21031.997 | 29.010 | 325-11-19 270- 1- 9 |

| 地番 | 3085 | 面積 | 1608.357872 | 街区番号（16-2） |
|-----|----------|------------|-------------|---------------------|
| 測点名 | X座標 | Y座標 | 距離 | 方向角 夾角 |
| 3 | -647.664 | -21094.057 | 55.445 | 55- 8-46 269-57-45 |
| 4 | -615.978 | -21048.558 | 29.010 | 145-11-19 270- 2-33 |
| 11 | -639.796 | -21031.997 | 55.443 | 235- 8-53 269-57-34 |
| 12 | -671.479 | -21077.495 | 29.008 | 325-11- 1 270- 2- 8 |

| 地番 | 3086 | 面積 | 418.8223845 | 街区番号（16-1） |
|-----|----------|------------|-------------|---------------------|
| 測点名 | X座標 | Y座標 | 距離 | 方向角 夾角 |
| 13 | -677.725 | -21086.480 | 2.997 | 277- 6-39 221-54-59 |
| 14 | -677.354 | -21089.454 | 24.913 | 318-41-15 221-34-36 |
| 1 | -658.641 | -21105.901 | 3.003 | 6-43-56 228- 2-41 |
| 2 | -655.659 | -21105.549 | 14.000 | 55-10-25 228-26-29 |
| 3 | -647.664 | -21094.057 | 29.008 | 145-11- 1 270- 0-36 |
| 12 | -671.479 | -21077.495 | 10.943 | 235-11-40 270- 0-39 |