


S=1/250  
上尾市壺丁目南

9番 37 ~ 43

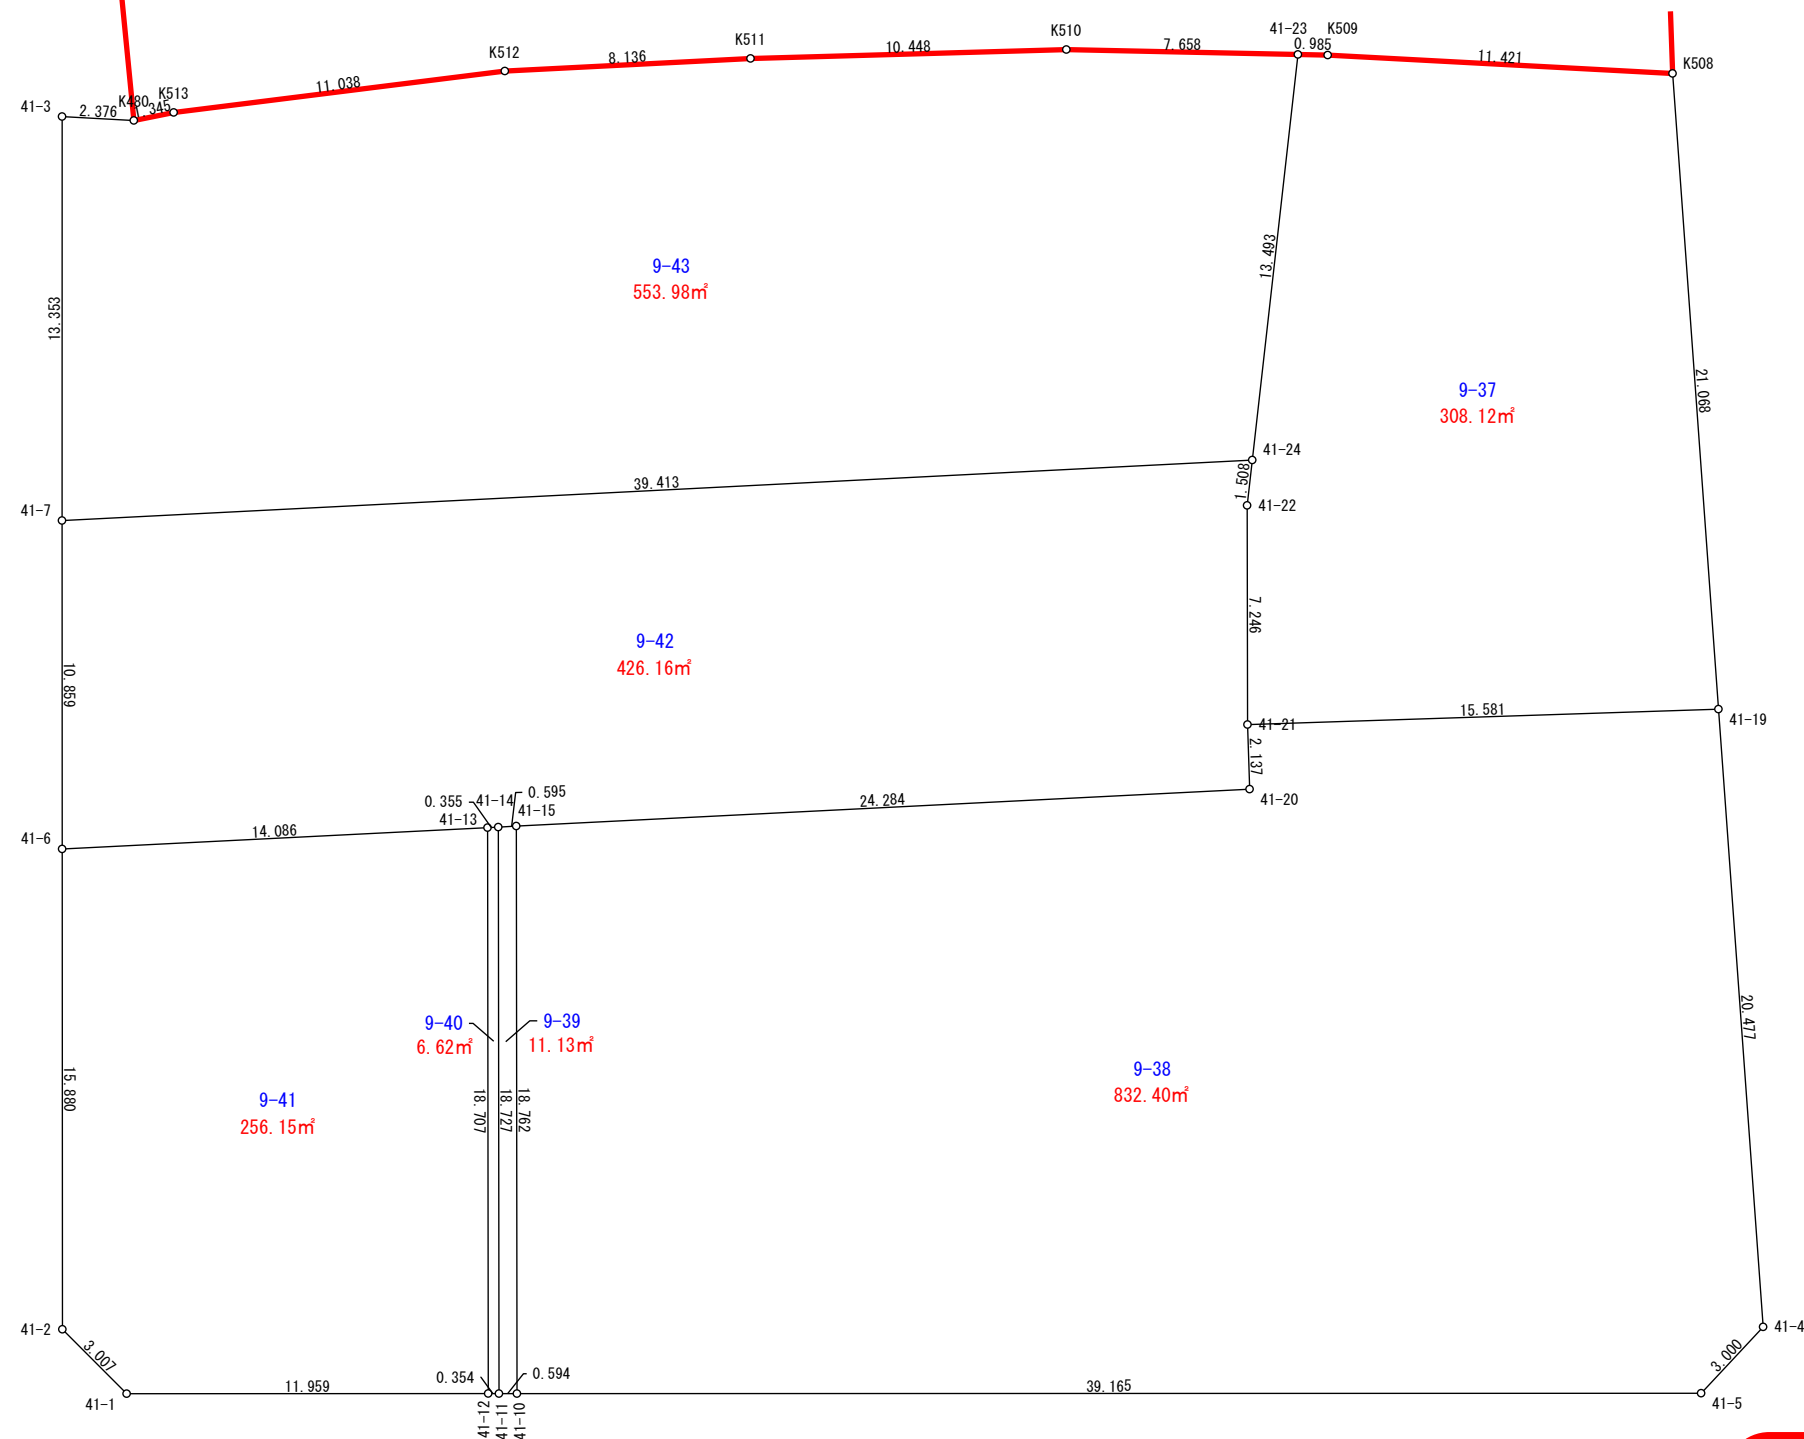


## 参考資料

※記載内容は換地処分当時のものです。

上尾市

S = 1 / 300  
上尾市荖丁目南

9 番 4 4 ~ 5 3

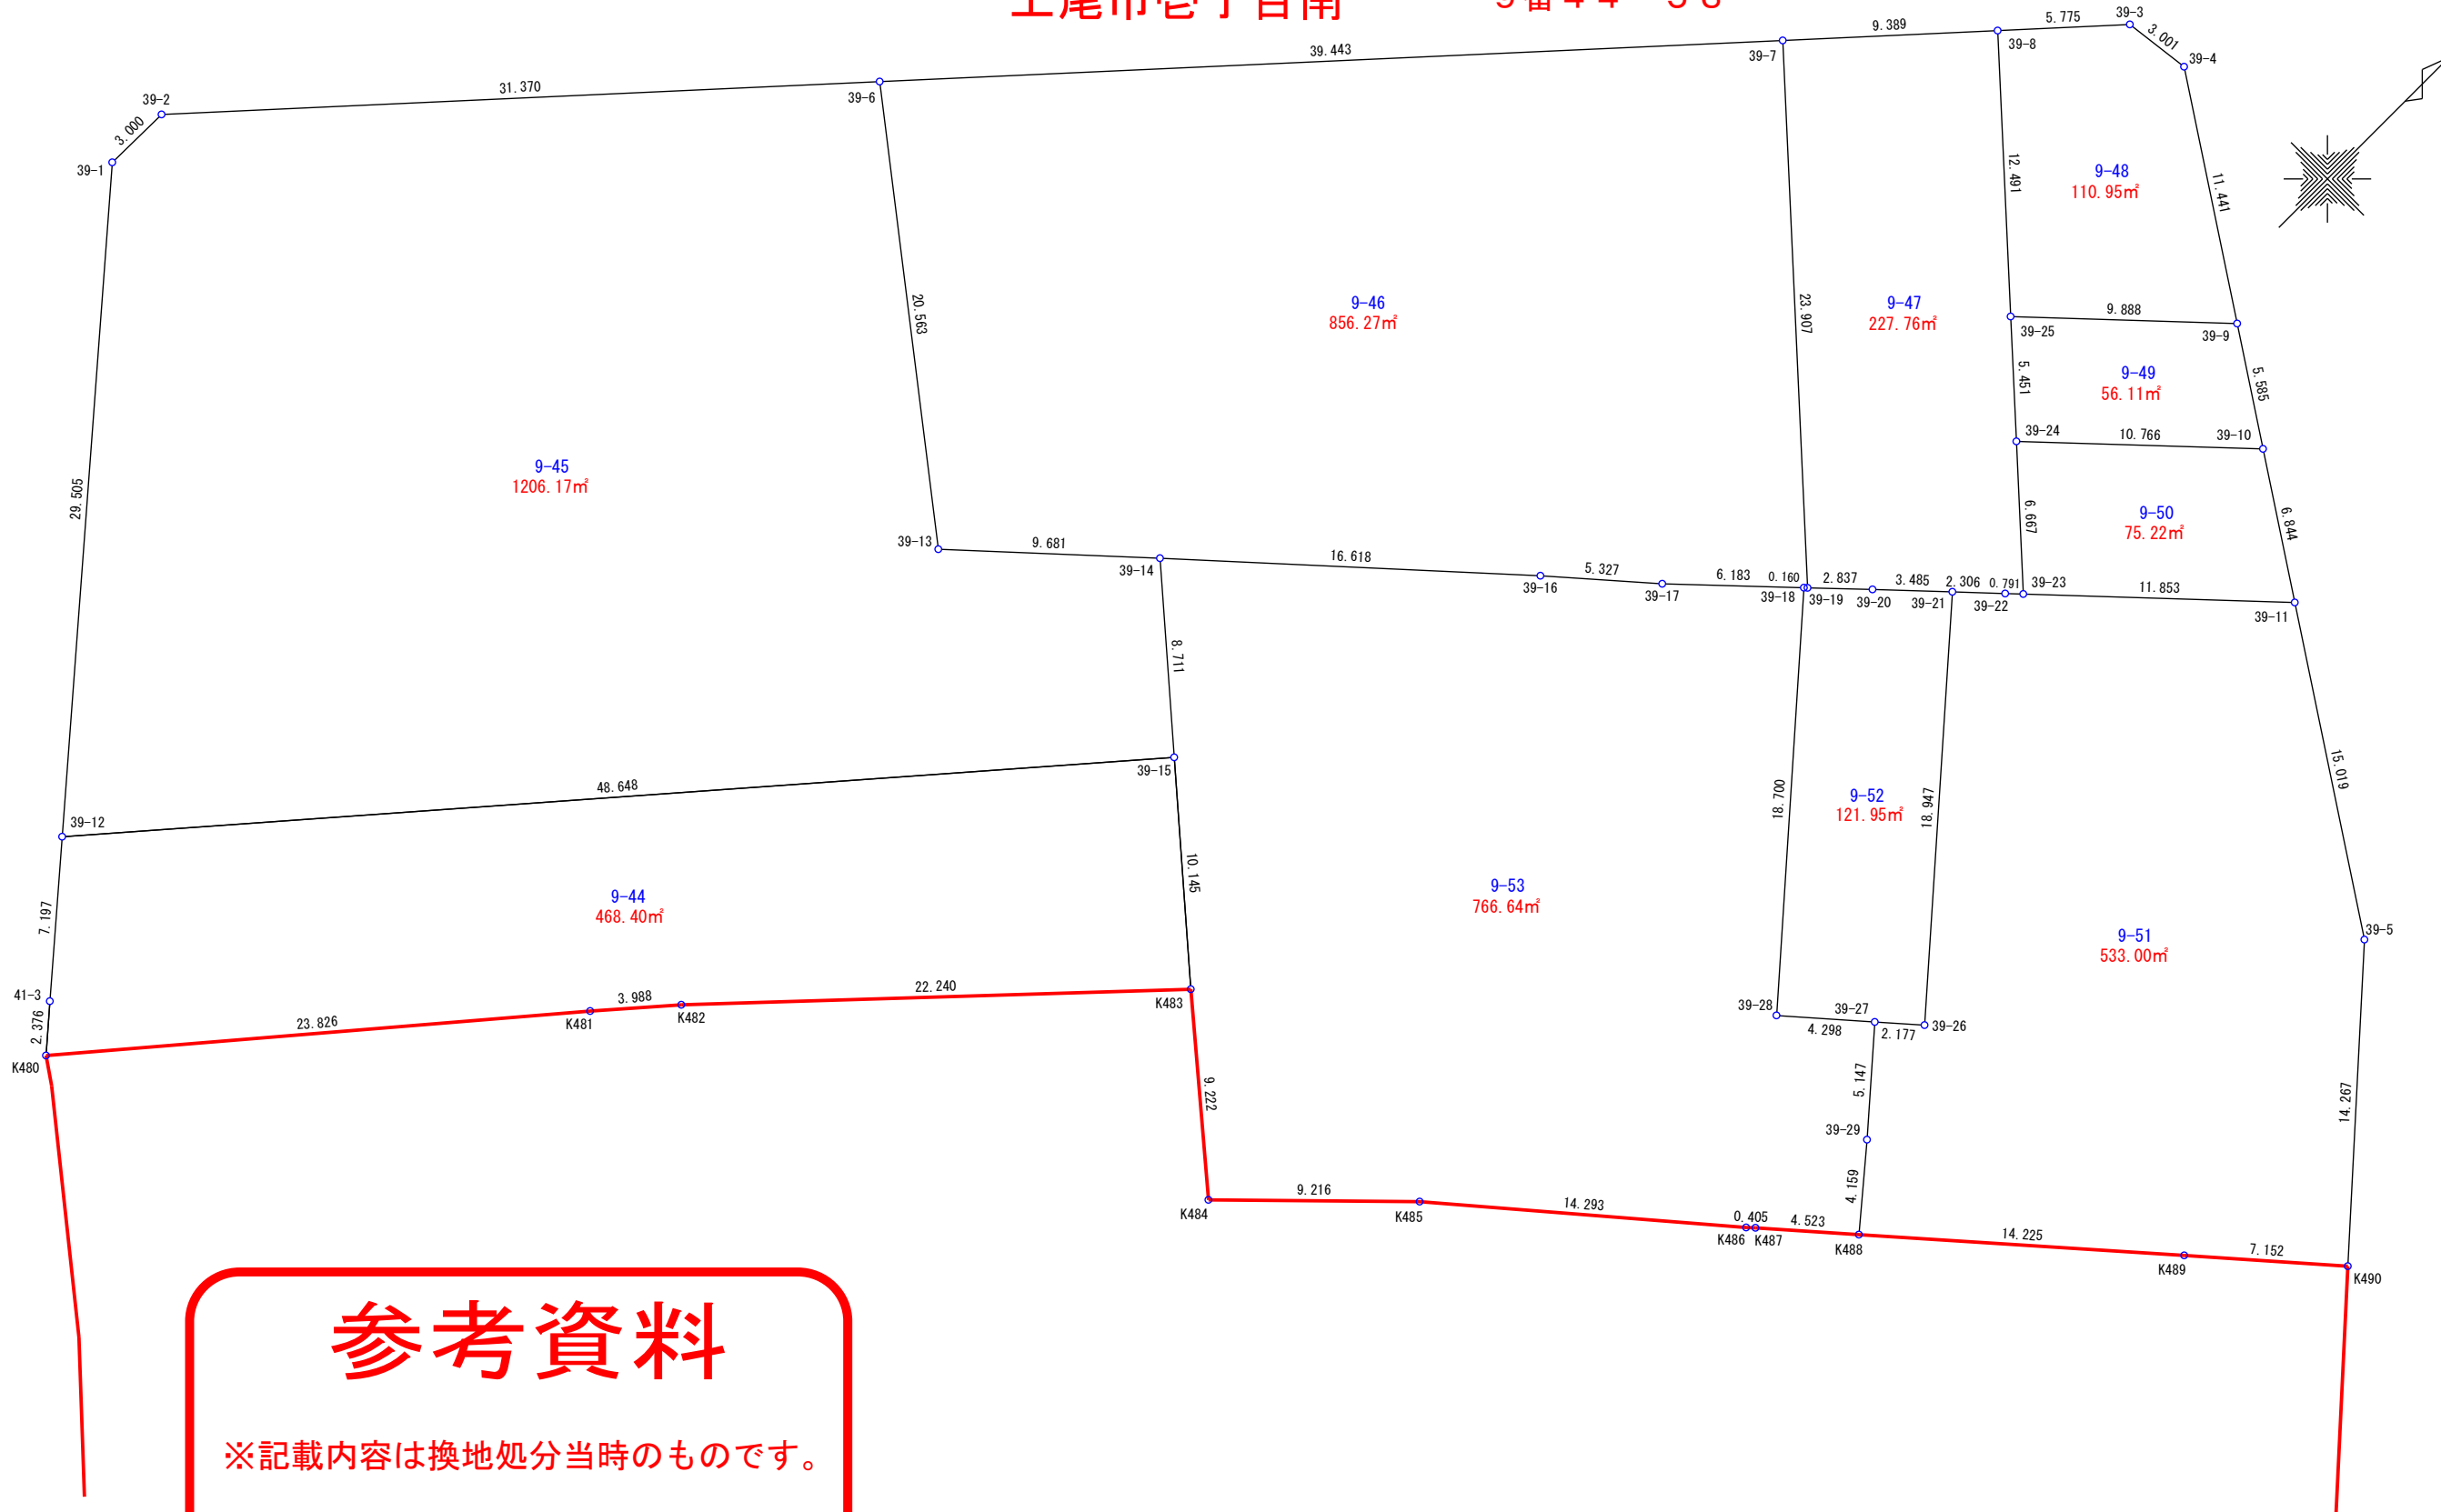

参考資料

※記載内容は換地処分当時のものです。

上尾市