
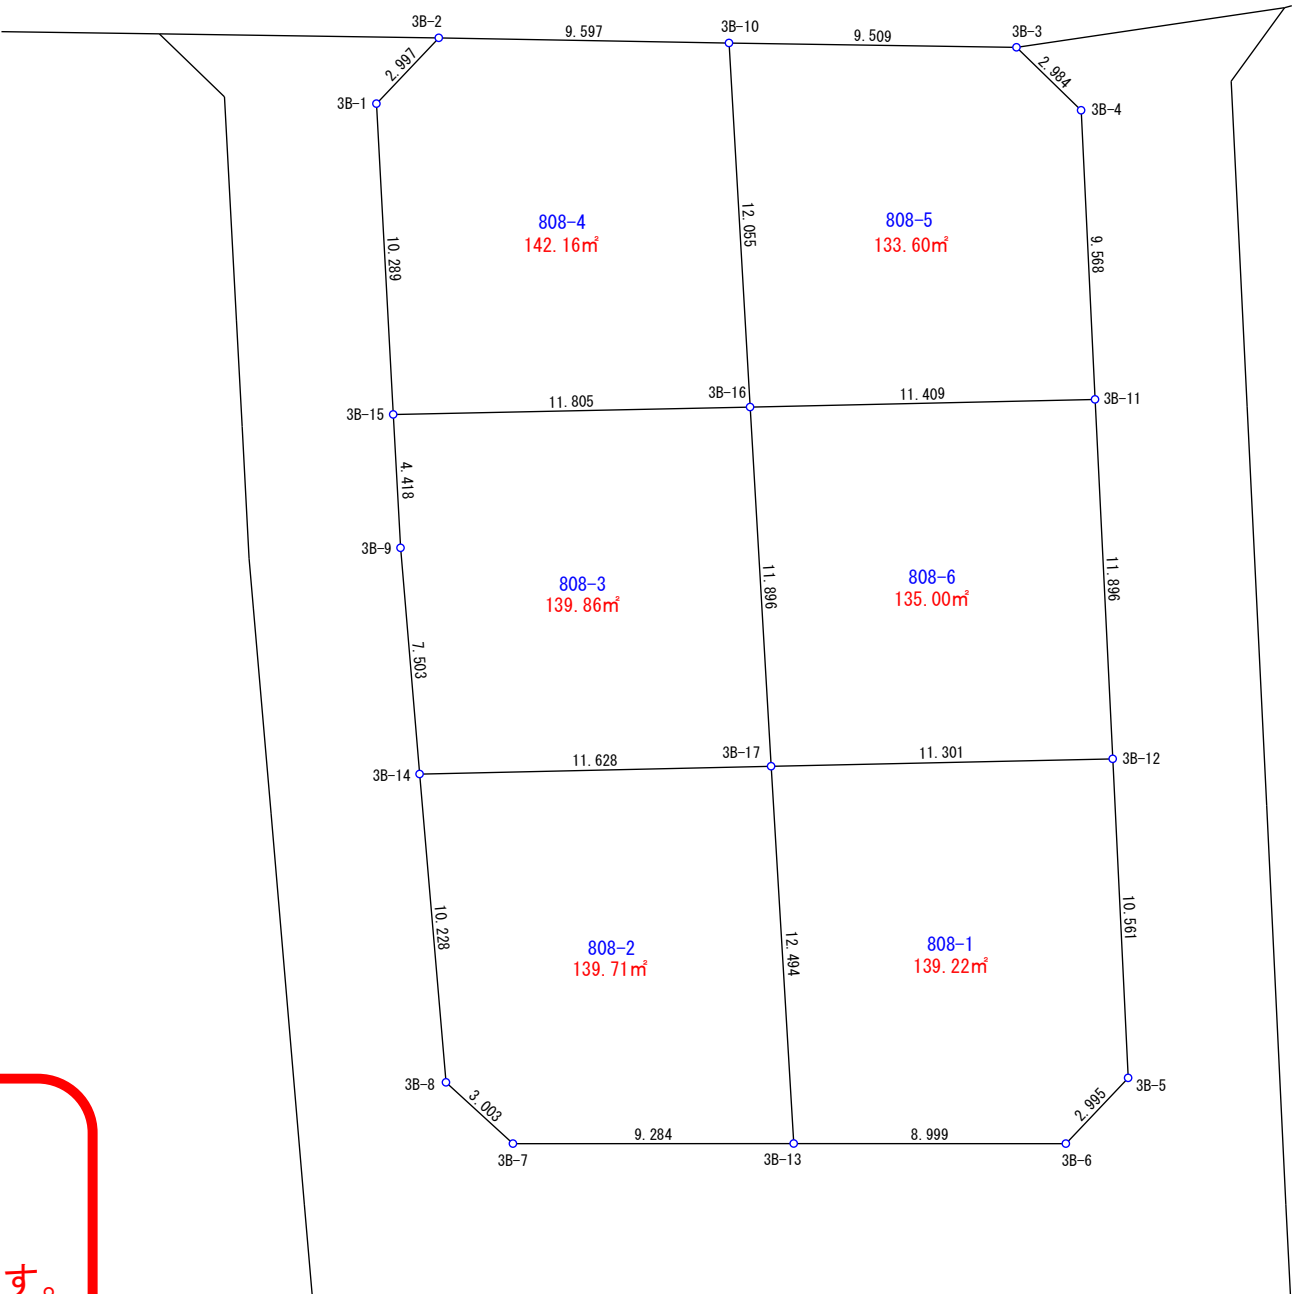


S = 1 / 250
上尾市大字小敷谷字原通 808番1～6

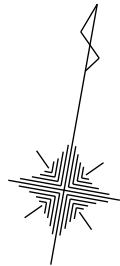

参考資料

※記載内容は換地処分当時のものです。

上尾市