
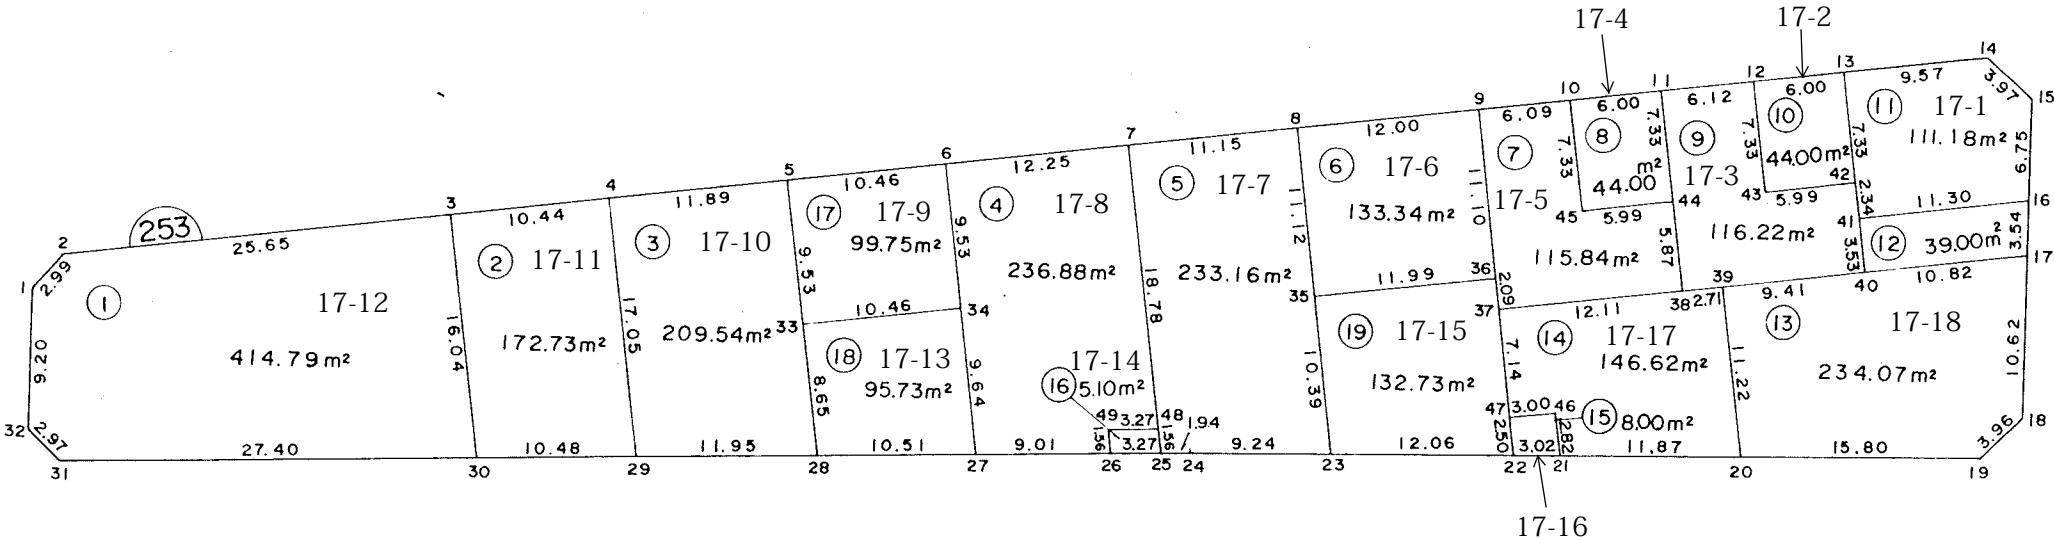


泉台一丁目 17番地 1～19

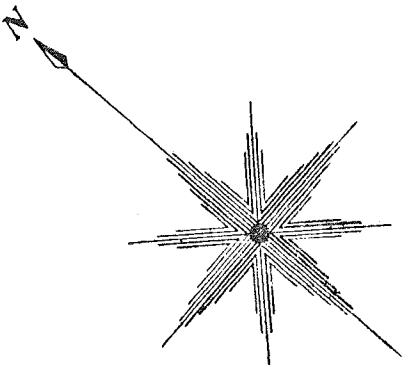

**参考資料**  
※記載内容は換地処分当時のものです。 上尾市

## 面積（座標法）計算書

## 参考資料

※記載内容は換地処分当時のものです。 上尾市

| 地番  | 17-1      | 面積         | 111.1857735 |           |           |
|-----|-----------|------------|-------------|-----------|-----------|
| 測点名 | X座標       | Y座標        | 距離          | 方向角       | 夾角        |
| 13  | -2355.356 | -24000.812 | 9.576       | 133- 8- 2 | 90- 0-42  |
| 14  | -2361.903 | -23993.824 | 3.972       | 181-56-51 | 131-11-10 |
| 15  | -2365.873 | -23993.959 | 6.759       | 230-43-29 | 131-13-23 |
| 16  | -2370.152 | -23999.191 | 11.301      | 313-10-37 | 97-32-52  |
| 41  | -2362.419 | -24007.432 | 2.345       | 43- 8-44  | 90- 1-53  |
| 42  | -2360.708 | -24005.828 | 7.335       | 43- 8-44  | 180- 0- 0 |

| 地番  | 17-2      | 面積         | 44.0073130 |           |          |
|-----|-----------|------------|------------|-----------|----------|
| 測点名 | X座標       | Y座標        | 距離         | 方向角       | 夾角       |
| 12  | -2351.254 | -24005.191 | 6.000      | 133- 8- 4 | 90- 0- 0 |
| 13  | -2355.356 | -24000.812 | 7.335      | 223- 8-44 | 89-59-20 |
| 42  | -2360.708 | -24005.828 | 5.999      | 313- 8- 4 | 90- 0-40 |
| 43  | -2356.606 | -24010.206 | 7.335      | 43- 8- 4  | 90- 0- 0 |

| 地番  | 17-3      | 面積         | 116.2207310 |           |           |
|-----|-----------|------------|-------------|-----------|-----------|
| 測点名 | X座標       | Y座標        | 距離          | 方向角       | 夾角        |
| 11  | -2347.069 | -24009.657 | 6.121       | 133- 8- 4 | 90- 0-39  |
| 12  | -2351.254 | -24005.191 | 7.335       | 223- 8- 4 | 90- 0- 0  |
| 43  | -2356.606 | -24010.206 | 5.999       | 133- 8- 4 | 270- 0- 0 |
| 42  | -2360.708 | -24005.828 | 2.345       | 223- 8-44 | 89-59-20  |
| 41  | -2362.419 | -24007.432 | 3.534       | 223- 0-59 | 180- 7-45 |
| 40  | -2365.003 | -24009.843 | 9.417       | 313- 5-22 | 89-55-37  |
| 39  | -2358.570 | -24016.720 | 2.712       | 313-13-18 | 179-52- 4 |
| 38  | -2356.713 | -24018.696 | 5.879       | 43- 8-43  | 90- 4-35  |
| 44  | -2352.424 | -24014.676 | 7.339       | 43- 8-43  | 180- 0- 0 |

| 地番  | 17-4      | 面積         | 44.0035205 |           |          |
|-----|-----------|------------|------------|-----------|----------|
| 測点名 | X座標       | Y座標        | 距離         | 方向角       | 夾角       |
| 10  | -2342.971 | -24014.039 | 6.000      | 133- 4-50 | 90- 0- 0 |
| 11  | -2347.069 | -24009.657 | 7.339      | 223- 8-43 | 89-56- 7 |
| 44  | -2352.424 | -24014.676 | 5.992      | 313- 4-50 | 90- 3-53 |
| 45  | -2348.331 | -24019.052 | 7.339      | 43- 4-50  | 90- 0- 0 |

| 地番  | 17-5      | 面積         | 115.8483920 |           |           |
|-----|-----------|------------|-------------|-----------|-----------|
| 測点名 | X座標       | Y座標        | 距離          | 方向角       | 夾角        |
| 9   | -2338.807 | -24018.492 | 6.096       | 133- 4-50 | 90- 8-45  |
| 10  | -2342.971 | -24014.039 | 7.339       | 223- 4-50 | 90- 0- 0  |
| 45  | -2348.331 | -24019.052 | 5.992       | 133- 4-50 | 270- 0- 0 |
| 44  | -2352.424 | -24014.676 | 5.879       | 223- 8-43 | 89-56- 7  |
| 38  | -2356.713 | -24018.696 | 12.110      | 313-11-59 | 89-56-44  |
| 37  | -2348.423 | -24027.524 | 2.090       | 43- 6- 0  | 90- 6- 0  |
| 36  | -2346.897 | -24026.096 | 11.103      | 43-13-35  | 179-52-25 |

| 地番  | 17-6      | 面積         | 133.3459260 |           |          |
|-----|-----------|------------|-------------|-----------|----------|
| 測点名 | X座標       | Y座標        | 距離          | 方向角       | 夾角       |
| 8   | -2330.601 | -24027.251 | 12.002      | 133- 7-59 | 90- 2-33 |
| 9   | -2338.807 | -24018.492 | 11.103      | 223-13-35 | 89-54-24 |
| 36  | -2346.897 | -24026.096 | 11.993      | 313- 1-12 | 90-12-23 |
| 35  | -2338.715 | -24034.864 | 11.126      | 43-10-31  | 89-50-40 |

| 地番  | 17-7      | 面積         | 233.1634275 |           |           |
|-----|-----------|------------|-------------|-----------|-----------|
| 測点名 | X座標       | Y座標        | 距離          | 方向角       | 夾角        |
| 7   | -2322.980 | -24035.395 | 11.154      | 133- 6- 0 | 90- 0-43  |
| 8   | -2330.601 | -24027.251 | 11.126      | 223-10-31 | 89-55-28  |
| 35  | -2338.715 | -24034.864 | 10.399      | 223- 9-53 | 180- 0-39 |
| 23  | -2346.300 | -24041.978 | 9.246       | 319-16-18 | 83-53-35  |
| 24  | -2339.293 | -24048.011 | 1.948       | 318-36- 4 | 180-40-14 |
| 25  | -2337.832 | -24049.299 | 1.564       | 43- 6-43  | 95-29-21  |
| 48  | -2336.690 | -24048.230 | 18.780      | 43- 6-43  | 180- 0- 0 |

| 地番  | 17-8      | 面積         | 236.8886595 |           |           |
|-----|-----------|------------|-------------|-----------|-----------|
| 測点名 | X座標       | Y座標        | 距離          | 方向角       | 夾角        |
| 6   | -2314.597 | -24044.334 | 12.255      | 133- 9-42 | 89-53-59  |
| 7   | -2322.980 | -24035.395 | 18.780      | 223- 6-43 | 90- 2-59  |
| 48  | -2336.690 | -24048.230 | 3.276       | 318-37-35 | 84-29- 7  |
| 49  | -2334.232 | -24050.395 | 1.564       | 223- 6-43 | 275-30-53 |
| 26  | -2335.374 | -24051.464 | 9.019       | 318-36- 3 | 84-30-40  |
| 27  | -2328.609 | -24057.428 | 9.646       | 43- 3-33  | 95-32-29  |
| 34  | -2321.561 | -24050.842 | 9.532       | 43- 3-41  | 179-59-52 |

| 地番  | 17-9      | 面積         | 99.7538010 |           |          |
|-----|-----------|------------|------------|-----------|----------|
| 測点名 | X座標       | Y座標        | 距離         | 方向角       | 夾角       |
| 5   | -2307.435 | -24051.964 | 10.465     | 133-11-16 | 89-52-11 |
| 6   | -2314.597 | -24044.334 | 9.532      | 223- 3-41 | 90- 7-35 |
| 34  | -2321.561 | -24050.842 | 10.464     | 313-10-34 | 89-53- 7 |
| 33  | -2314.401 | -24058.473 | 9.534      | 43- 3-27  | 90- 7- 7 |

| 地番  | 17-10     | 面積         | 209.5420310 |           |           |
|-----|-----------|------------|-------------|-----------|-----------|
| 測点名 | X座標       | Y座標        | 距離          | 方向角       | 夾角        |
| 4   | -2299.303 | -24060.639 | 11.891      | 133- 8-58 | 89-55-40  |
| 5   | -2307.435 | -24051.964 | 9.534       | 223- 3-27 | 90- 5-31  |
| 33  | -2314.401 | -24058.473 | 8.652       | 223- 3-23 | 180- 0- 4 |
| 28  | -2320.723 | -24064.380 | 11.953      | 318-36- 8 | 84-27-15  |
| 29  | -2311.757 | -24072.284 | 17.050      | 43- 4-38  | 95-31-29  |

| 地番  | 17-11     | 面積         | 172.7390835 |           |          |
|-----|-----------|------------|-------------|-----------|----------|
| 測点名 | X座標       | Y座標        | 距離          | 方向角       | 夾角       |
| 3   | -2292.162 | -24068.257 | 10.442      | 133- 8-56 | 89-54-24 |
| 4   | -2299.303 | -24060.639 | 17.050      | 223- 4-38 | 90- 4-18 |
| 29  | -2311.757 | -24072.284 | 10.485      | 318-38-33 | 84-26- 6 |
| 30  | -2303.887 | -24079.212 | 16.046      | 43- 3-20  | 95-35-13 |

# 面積（座標法）計算書

## 参考資料

※記載内容は換地処分当時のものです。 上尾市

| 地番  | 17-12     | 面積         | 414.7913835 |           |           |
|-----|-----------|------------|-------------|-----------|-----------|
| 測点名 | X座標       | Y座標        | 距離          | 方向角       | 夾角        |
| 1   | -2274.536 | -24089.958 | 2.999       | 91-21-24  | 139-15-29 |
| 2   | -2274.607 | -24086.960 | 25.651      | 133-11-11 | 138-10-13 |
| 3   | -2292.162 | -24068.257 | 16.046      | 223- 3-20 | 90- 7-52  |
| 30  | -2303.887 | -24079.212 | 27.406      | 318-34-58 | 84-28-22  |
| 31  | -2283.335 | -24097.342 | 2.974       | 5-16- 4   | 133-18-54 |
| 32  | -2280.374 | -24097.069 | 9.200       | 50-36-53  | 134-39-11 |

| 地番  | 17-18     | 面積         | 234.0710650 |           |           |
|-----|-----------|------------|-------------|-----------|-----------|
| 測点名 | X座標       | Y座標        | 距離          | 方向角       | 夾角        |
| 39  | -2358.570 | -24016.720 | 9.417       | 133- 5-22 | 90- 4-50  |
| 40  | -2365.003 | -24009.843 | 10.825      | 133- 5-27 | 179-59-55 |
| 17  | -2372.398 | -24001.938 | 10.625      | 230-36-51 | 82-28-36  |
| 18  | -2379.140 | -24010.150 | 3.966       | 275-49- 1 | 134-47-50 |
| 19  | -2378.738 | -24014.096 | 15.802      | 319-17-54 | 136-31- 7 |
| 20  | -2366.758 | -24024.401 | 11.227      | 43-10-12  | 96- 7-42  |

| 地番  | 17-13     | 面積         | 95.7360970 |           |          |
|-----|-----------|------------|------------|-----------|----------|
| 測点名 | X座標       | Y座標        | 距離         | 方向角       | 夾角       |
| 33  | -2314.401 | -24058.473 | 10.464     | 133-10-34 | 89-52-49 |
| 34  | -2321.561 | -24050.842 | 9.646      | 223- 3-33 | 90- 7- 1 |
| 27  | -2328.609 | -24057.428 | 10.513     | 318-36- 7 | 84-27-27 |
| 28  | -2320.723 | -24064.380 | 8.652      | 43- 3-23  | 95-32-44 |

| 地番  | 17-19     | 面積         | 39.0038510 |           |          |
|-----|-----------|------------|------------|-----------|----------|
| 測点名 | X座標       | Y座標        | 距離         | 方向角       | 夾角       |
| 41  | -2362.419 | -24007.432 | 11.301     | 133-10-37 | 89-50-22 |
| 16  | -2370.152 | -23999.191 | 3.549      | 230-43-29 | 82-27- 8 |
| 17  | -2372.398 | -24001.938 | 10.825     | 313- 5-27 | 97-38- 2 |
| 40  | -2365.003 | -24009.843 | 3.534      | 43- 0-59  | 90- 4-28 |

| 地番  | 17-14     | 面積         | 5.1000320 |           |          |
|-----|-----------|------------|-----------|-----------|----------|
| 測点名 | X座標       | Y座標        | 距離        | 方向角       | 夾角       |
| 49  | -2334.232 | -24050.395 | 3.276     | 138-37-35 | 84-29- 7 |
| 48  | -2336.690 | -24048.230 | 1.564     | 223- 6-43 | 95-30-53 |
| 25  | -2337.832 | -24049.299 | 3.276     | 318-37-35 | 84-29- 7 |
| 26  | -2335.374 | -24051.464 | 1.564     | 43- 6-43  | 95-30-53 |

| 地番  | 17-15     | 面積         | 132.7346795 |           |           |
|-----|-----------|------------|-------------|-----------|-----------|
| 測点名 | X座標       | Y座標        | 距離          | 方向角       | 夾角        |
| 35  | -2338.715 | -24034.864 | 11.993      | 133- 1-12 | 90- 8-41  |
| 36  | -2346.897 | -24026.096 | 2.090       | 223- 6- 0 | 89-55-12  |
| 37  | -2348.423 | -24027.524 | 7.141       | 223- 8-47 | 179-57-12 |
| 47  | -2353.633 | -24032.407 | 2.500       | 223- 8-47 | 180- 0- 0 |
| 22  | -2355.457 | -24034.117 | 12.068      | 319-21-18 | 83-47-29  |
| 23  | -2346.300 | -24041.978 | 10.399      | 43- 9-53  | 96-11-25  |

| 地番  | 17-16     | 面積         | 8.0039335 |           |          |
|-----|-----------|------------|-----------|-----------|----------|
| 測点名 | X座標       | Y座標        | 距離        | 方向角       | 夾角       |
| 47  | -2353.633 | -24032.407 | 3.007     | 133- 8-47 | 90- 0- 0 |
| 46  | -2355.689 | -24030.214 | 2.825     | 223- 8-47 | 90- 0- 0 |
| 21  | -2357.750 | -24032.145 | 3.024     | 319-18-46 | 83-50- 1 |
| 22  | -2355.457 | -24034.117 | 2.500     | 43- 8-47  | 96- 9-59 |

| 地番  | 17-17     | 面積         | 146.6237465 |           |           |
|-----|-----------|------------|-------------|-----------|-----------|
| 測点名 | X座標       | Y座標        | 距離          | 方向角       | 夾角        |
| 37  | -2348.423 | -24027.524 | 12.110      | 133-11-59 | 89-56-48  |
| 38  | -2356.713 | -24018.696 | 2.712       | 133-13-18 | 179-58-41 |
| 39  | -2358.570 | -24016.720 | 11.227      | 223-10-12 | 90- 3- 6  |
| 20  | -2366.758 | -24024.401 | 11.879      | 319-18-46 | 83-51-26  |
| 21  | -2357.750 | -24032.145 | 2.825       | 43- 8-47  | 96- 9-59  |
| 46  | -2355.689 | -24030.214 | 3.007       | 313- 8-47 | 270- 0- 0 |
| 47  | -2353.633 | -24032.407 | 7.141       | 43- 8-47  | 90- 0- 0  |