


泉台一丁目8番地1～12

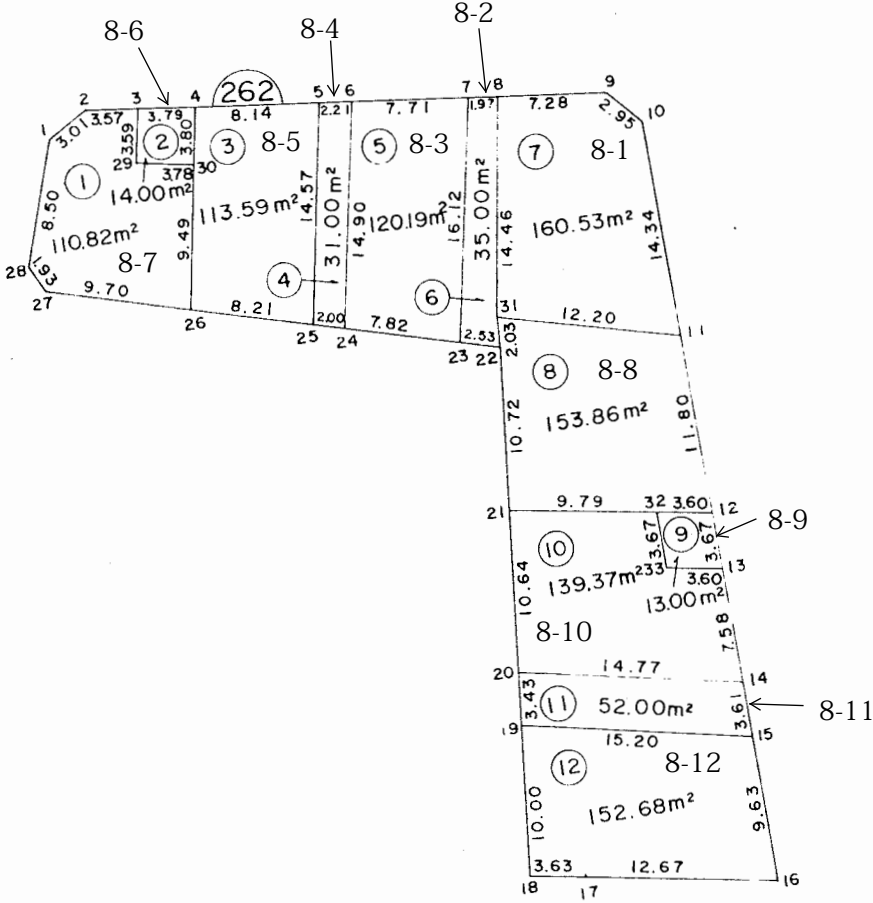

参考資料

※記載内容は換地処分当時のものです。 上尾市

面積（座標法）計算書

参考資料

※記載内容は換地処分当時のものです。 上尾市

地番	8-1	面積	160.5377925		
測点名	X座標	Y座標	距離	方向角	夾角
8	-2571.387	-23983.141	7.283	149- 1-46	92-20-48
9	-2577.632	-23979.393	2.959	190-22-33	138-39-13
10	-2580.543	-23979.926	14.340	231- 2-35	139-19-58
11	-2589.559	-23991.077	12.209	337- 2-35	74- 0- 1
31	-2578.317	-23995.839	14.466	61-22-35	95-40- 0

地番	8-2	面積	35.0056660		
測点名	X座標	Y座標	距離	方向角	夾角
7	-2569.692	-23984.157	1.976	149- 3-40	93-26-54
8	-2571.387	-23983.141	14.466	241-22-35	87-41- 5
31	-2578.317	-23995.839	2.036	234-55-13	186-27-21
22	-2579.487	-23997.505	2.539	337-58-30	76-56-44
23	-2577.133	-23998.457	16.120	62-30-34	95-27-56

地番	8-3	面積	120.1931420		
測点名	X座標	Y座標	距離	方向角	夾角
6	-2563.076	-23988.130	7.717	149- 0-53	93-50-28
7	-2569.692	-23984.157	16.120	242-30-34	86-30-19
23	-2577.133	-23998.457	7.829	337-58-30	84-32- 4
24	-2569.876	-24001.393	14.905	62-51-20	95- 7- 9

地番	8-4	面積	31.0034635		
測点名	X座標	Y座標	距離	方向角	夾角
5	-2561.181	-23989.272	2.213	148-55-31	93- 6-59
6	-2563.076	-23988.130	14.905	242-51-20	86- 4-11
24	-2569.876	-24001.393	2.008	338- 0-37	84-50-43
25	-2568.014	-24002.145	14.574	62- 2-29	95-58- 8

地番	8-5	面積	113.5946315		
測点名	X座標	Y座標	距離	方向角	夾角
4	-2554.199	-23993.456	8.140	149- 4- 3	93- 9-53
5	-2561.181	-23989.272	14.574	242- 2-29	87- 1-34
25	-2568.014	-24002.145	8.218	338- 0-37	84- 1-52
26	-2560.394	-24005.222	9.497	62-13-57	95-46-40
30	-2555.969	-23996.818	3.800	62-13-57	180- 0- 0

地番	8-6	面積	14.0034380		
測点名	X座標	Y座標	距離	方向角	夾角
3	-2550.943	-23995.398	3.791	149-11- 9	93- 2-48
4	-2554.199	-23993.456	3.800	242-13-57	86-57-12
30	-2555.969	-23996.818	3.786	332-13-57	90- 0- 0
29	-2552.619	-23998.582	3.598	62-13-57	90- 0- 0

地番	8-7	面積	110.8213365		
測点名	X座標	Y座標	距離	方向角	夾角
1	-2546.811	-24000.049	3.015	110-39-54	139-42-41
2	-2547.875	-23997.228	3.572	149-11- 9	141-28-46
3	-2550.943	-23995.398	3.598	242-13-57	86-57-12
29	-2552.619	-23998.582	3.786	152-13-57	270- 0- 0
30	-2555.969	-23996.818	9.497	242-13-57	90- 0- 0
26	-2560.394	-24005.222	9.709	337-42-24	84-31-33
27	-2551.411	-24008.905	1.936	25-48-38	131-53-45
28	-2549.668	-24008.062	8.507	70-22-36	135-26- 3

地番	8-8	面積	153.8668845		
測点名	X座標	Y座標	距離	方向角	夾角
31	-2578.317	-23995.839	12.209	157- 2-35	77-52-39
11	-2589.559	-23991.077	11.806	230-58-54	106- 3-41
12	-2596.992	-24000.250	3.600	331-47- 9	79-11-45
32	-2593.820	-24001.952	9.796	331-47- 9	180- 0- 0
21	-2585.188	-24006.583	10.720	57-52-16	93-54-53
22	-2579.487	-23997.505	2.036	54-55-13	182-57- 3

地番	8-9	面積	13.0062840		
測点名	X座標	Y座標	距離	方向角	夾角
32	-2593.820	-24001.952	3.600	151-47- 9	79-12-35
12	-2596.992	-24000.250	3.678	230-59-44	100-47-25
13	-2599.307	-24003.108	3.600	331-47- 9	79-12-35
33	-2596.134	-24004.810	3.678	50-59-44	100-47-25

地番	8-10	面積	139.3783750		
測点名	X座標	Y座標	距離	方向角	夾角
21	-2585.188	-24006.583	9.796	151-47- 9	86- 1-10
32	-2593.820	-24001.952	3.678	230-59-44	100-47-25
33	-2596.134	-24004.810	3.600	151-47- 9	259-12-35
13	-2599.307	-24003.108	7.587	230-59-44	100-47-25
14	-2604.082	-24009.004	14.772	333-30- 3	77-29-41
20	-2590.862	-24015.595	10.649	57-48-19	95-41-44

地番	8-11	面積	52.0029820		
測点名	X座標	Y座標	距離	方向角	夾角
20	-2590.862	-24015.595	14.772	153-30- 3	84-16-45
14	-2604.082	-24009.004	3.613	231- 3-19	102-26-44
15	-2606.353	-24011.814	15.209	333-55-41	77- 7-39
19	-2592.692	-24018.498	3.432	57-46-48	96- 8-53

面積（座標法）計算書

参考資料

※記載内容は換地処分当時のものです。 上尾市

地番	面積	152.6884450			
測点名	X座標	Y座標	距離	方向角	夾角
19	-2592.692	-24018.498	15.209	153-55-41	83-51- 7
15	-2606.353	-24011.814	9.635	230-56-54	102-58-47
16	-2612.423	-24019.296	12.672	332- 0-41	78-56-13
17	-2601.233	-24025.243	3.639	331-46-22	180-14-18
18	-2598.027	-24026.964	10.007	57-46-48	93-59-34