
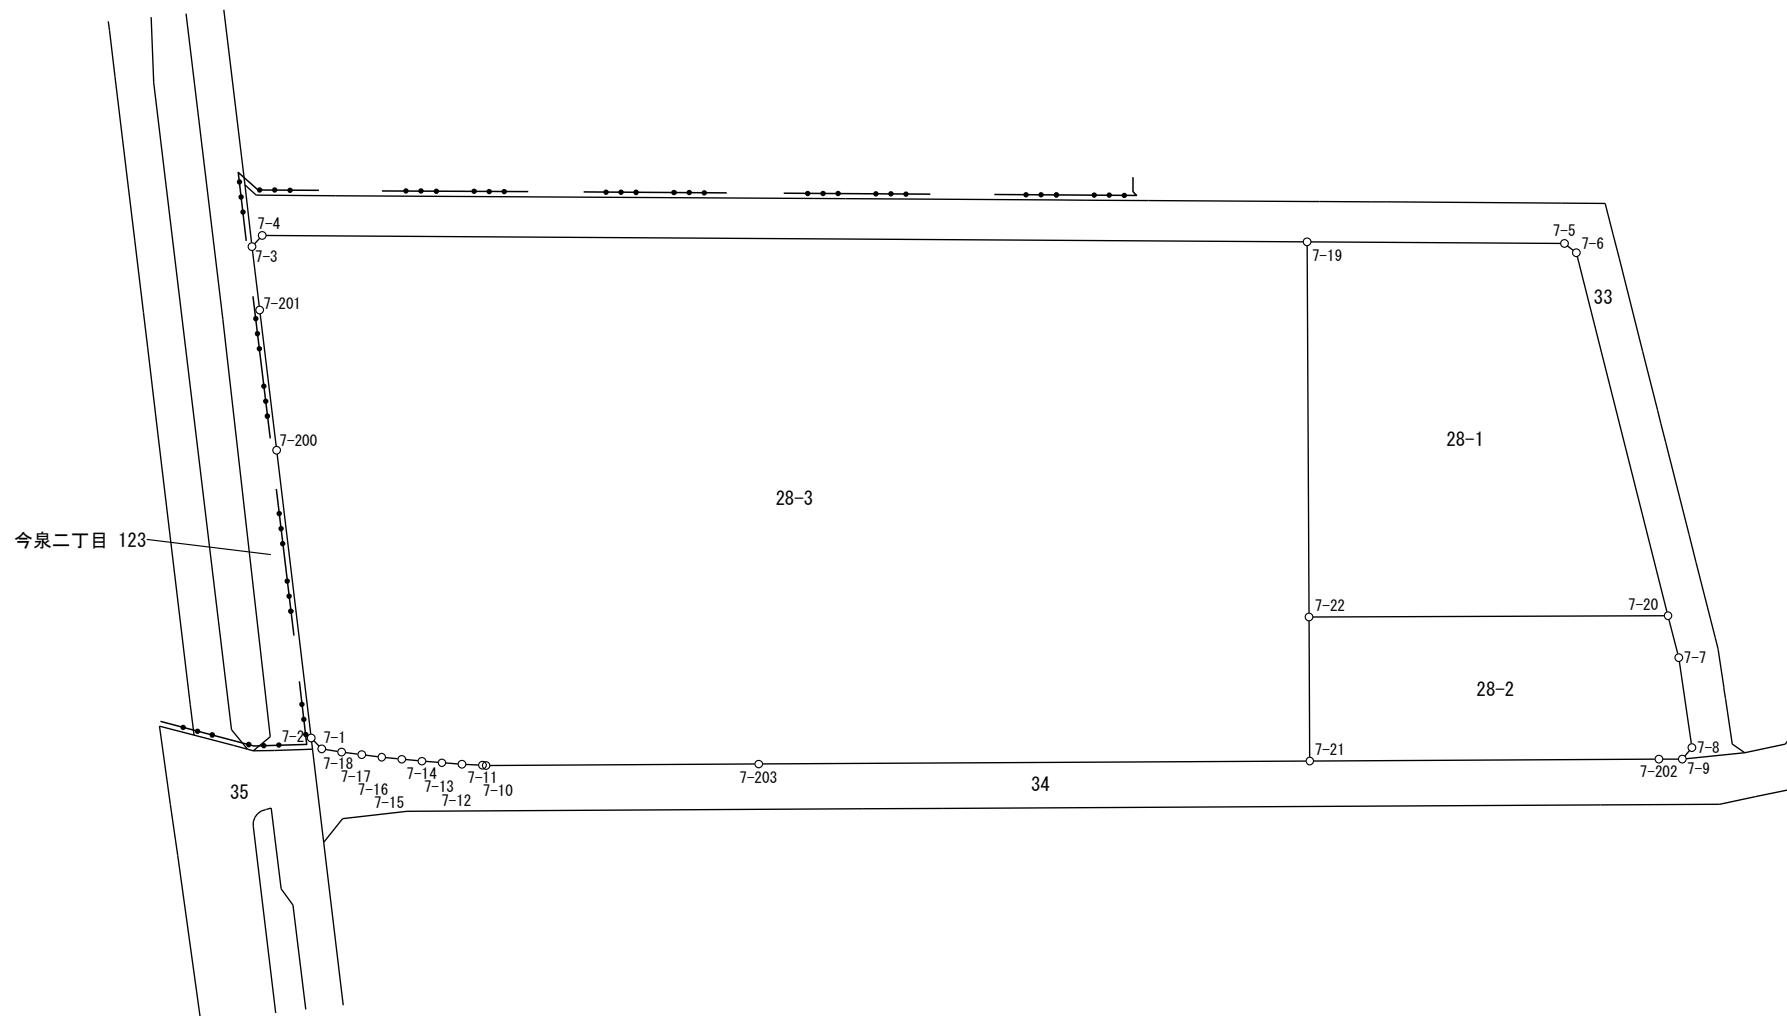


画地原子一覧表

S=1:1,500

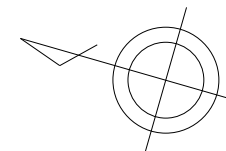

参考資料

※記載内容は換地処分当時のものです。 上尾市

座 標 面 積 計 算 簿

参考資料

※記載内容は換地処分当時のものです。 上尾市

壺丁目北
地 番 : 28-1

世界測地系
(測地成果2011)

点 名	[1] X(i)	[2] X(i+1)-X(i-1)	[3] Y(i)	[4] Y(i+1)-Y(i-1)	[2]*[3]	[1]*[4]	方向角	夾 角	距 離
7-22	-4280.633	89.263	-23935.056	51.585	-2136514.903728	-220816.453305	73-41-50	269-53-16	74.428
7-19	-4259.740	-28.240	-23863.620	85.197	673908.628800	-362917.068780	164-21-13	270-39-23	51.023
7-5	-4308.873	-51.920	-23849.859	12.642	1238284.679280	-54472.772466	201-52-33	217-31-20	3.003
7-6	-4311.660	-40.130	-23850.978	-65.346	957139.747140	281749.734360	239-49-31	217-56-58	74.294
7-20	-4349.003	31.027	-23915.205	-84.078	-742017.065535	365655.474234	343-48-34	283-59-03	71.193
合 計				倍面積	-9198.914043	9198.914043			273.941
				面 積	4599.45	4599.45			

座 標 面 積 計 算 簿

参考資料

※記載内容は換地処分当時のものです。 上尾市

売丁目北
地 番 : 28-2

世界測地系
(測地成果2011)

点 名	[1] X(i)	[2] X(i+1)-X(i-1)	[3] Y(i)	[4] Y(i+1)-Y(i-1)	[2]*[3]	[1]*[4]	方向角	夾 角	距 離
7-7	-4353.329	-11.767	-23922.611	-23.832	281497.363637	103748.536728	245-37-46	185-55-10	18.032
7-8	-4360.770	-6.210	-23939.037	-19.138	148661.419770	83456.416260	294-24-49	228-47-03	2.978
7-9	-4359.539	5.671	-23941.749	-3.997	-135773.658579	17425.077383	343-51-32	229-26-43	4.622
7-202	-4355.099	70.886	-23943.034	-20.728	-1697225.908124	90272.492072	343-41-23	179-49-51	69.232
7-21	-4288.653	74.466	-23962.477	7.978	-1784389.812282	-34214.873634	73-41-49	270-00-26	28.569
7-22	-4280.633	-60.350	-23935.056	47.272	1444480.629600	-202354.083176	163-48-34	270-06-45	71.193
7-20	-4349.003	-72.696	-23915.205	12.445	1738539.742680	-54123.342335	239-42-36	255-54-02	8.576
合 計				倍面積	-4210.223298	4210.223298			203.202
				面 積	2105.11	2105.11			

座 標 面 積 計 算 簿

参考資料

※記載内容は換地処分当時のものです。 上尾市

壺丁目北
地 番 : 28-3

世界測地系
(測地成果2011)

点 名	[1] X(i)	[2] X(i+1)-X(i-1)	[3] Y(i)	[4] Y(i+1)-Y(i-1)	[2]*[3]	[1]*[4]	方向角	夾 角	距 離
7-1	-4099.606	6.563	-24014.188	0.967	-157605.115844	-3964.319002	29-34-21	217-03-04	3.008
7-2	-4096.989	24.960	-24012.703	54.518	-599357.066880	-223359.646302	67-09-15	217-34-54	57.547
7-200	-4074.646	33.229	-23959.670	78.846	-796155.874430	-321269.538516	67-08-01	179-58-46	28.014
7-201	-4063.760	15.811	-23933.857	37.447	-378418.213027	-152175.620720	67-03-20	179-55-19	12.633
7-3	-4058.835	3.609	-23922.223	14.325	-86335.302807	-58142.811375	116-03-37	229-00-17	2.995
7-4	-4060.151	-200.905	-23919.532	58.603	4805553.576460	-237937.029053	164-21-02	228-17-25	207.272
7-19	-4259.740	-220.482	-23863.620	-15.524	5261498.664840	66128.203760	253-41-50	269-20-48	74.428
7-22	-4280.633	-28.913	-23935.056	-98.857	692034.274128	423170.536481	253-41-49	179-59-59	28.569
7-21	-4288.653	96.925	-23962.477	-58.132	-2322563.083225	249307.976196	343-41-18	269-59-29	109.346
7-203	-4183.708	156.819	-23993.188	-45.864	-3762587.748972	191881.583712	343-42-59	180-01-41	54.041
7-10	-4131.834	52.609	-24008.341	-15.336	-1263054.811669	63365.806224	346-01-08	182-18-09	0.757
7-11	-4131.099	4.651	-24008.524	-1.084	-111663.645124	4478.111316	347-02-34	181-01-26	4.018
7-12	-4127.183	7.833	-24009.425	-1.729	-188065.826025	7135.899407	348-03-51	181-01-17	4.003
7-13	-4123.266	7.837	-24010.253	-1.620	-188168.352761	6679.690920	348-34-40	180-30-49	3.999
7-14	-4119.346	7.845	-24011.045	-1.527	-188366.648025	6290.241342	349-23-37	180-48-57	3.993
7-15	-4115.421	7.867	-24011.780	-1.419	-188900.673260	5839.782399	350-09-23	180-45-46	4.000
7-16	-4111.479	7.896	-24012.464	-1.308	-189602.415744	5377.814532	351-01-55	180-52-32	4.002
7-17	-4107.525	7.927	-24013.088	-1.206	-190351.748576	4953.675150	351-39-58	180-38-03	4.015
7-18	-4103.552	7.919	-24013.670	-1.100	-190164.252730	4513.907200	352-31-17	180-51-19	3.979
合 計				倍面積 面 積	-42274.263671 21137.13	42274.263671 21137.13			610.619