
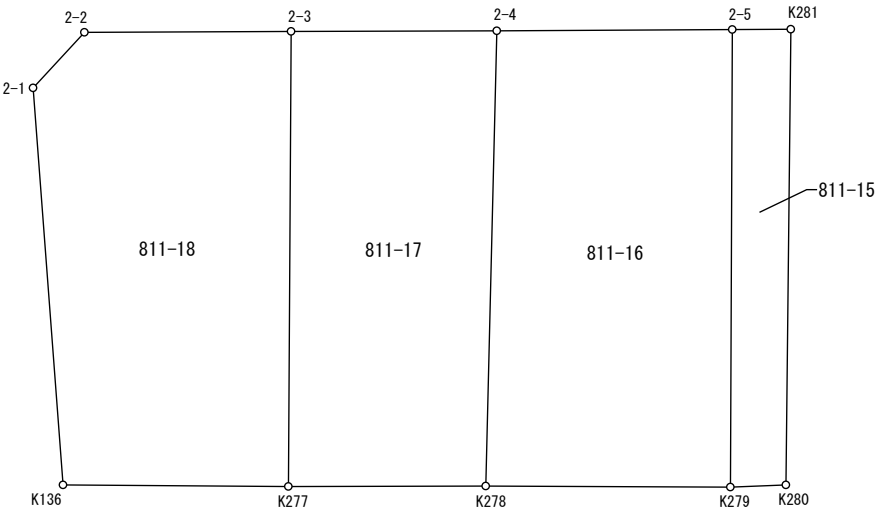


画 地 原 子 一 覧 表

S = 1 : 3 0 0

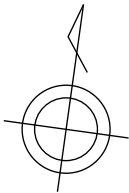

参考資料

※記載内容は換地処分当時のものです。 上尾市

座 標 面 積 計 算 簿

参考資料

※記載内容は換地処分当時のものです。 上尾市

大字小敷谷字原通  
地 番 : 811-15

| 点 名  | [1]<br>X(i) | [2]<br>X(i+1)-X(i-1) | [3]<br>Y(i) | [4]<br>Y(i+1)-Y(i-1) | [2]*[3]             | [1]*[4]       | 方向角       | 夾 角       | 距 離    |
|------|-------------|----------------------|-------------|----------------------|---------------------|---------------|-----------|-----------|--------|
| K279 | -4638.034   | 17.600               | -24203.716  | -4.596               | -425985.401600      | 21316.404264  | 352-19-00 | 272-30-36 | 18.153 |
| 2-5  | -4620.044   | 18.323               | -24206.143  | -0.129               | -443529.158189      | 595.985676    | 81-45-17  | 269-26-17 | 2.322  |
| K281 | -4619.711   | -17.600              | -24203.845  | 4.596                | 425987.672000       | -21232.191756 | 172-41-52 | 270-56-35 | 18.080 |
| K280 | -4637.644   | -18.323              | -24201.547  | 0.129                | 443444.945681       | -598.256076   | 259-48-24 | 267-06-32 | 2.204  |
| 合 計  |             |                      |             | 倍面積<br>面 積           | -81.942108<br>40.97 | 81.942108     |           |           |        |

座 標 面 積 計 算 簿

参考資料

※記載内容は換地処分当時のものです。 上尾市

大字小敷谷字原通  
地 番 : 811-16

| 点 名  | [1]<br>X(i) | [2]<br>X(i+1)-X(i-1) | [3]<br>Y(i) | [4]<br>Y(i+1)-Y(i-1) | [2]*[3]               | [1]*[4]       | 方向角       | 夾 角       | 距 離    |
|------|-------------|----------------------|-------------|----------------------|-----------------------|---------------|-----------|-----------|--------|
| K278 | -4639.329   | 16.652               | -24213.333  | -11.672              | -403200.421116        | 54150.248088  | 353-28-04 | 271-08-13 | 18.064 |
| 2-4  | -4621.382   | 19.285               | -24215.388  | 7.190                | -466993.757580        | -33227.736580 | 81-45-54  | 268-17-50 | 9.341  |
| 2-5  | -4620.044   | -16.652              | -24206.143  | 11.672               | 403080.693236         | -53925.153568 | 172-19-00 | 270-33-06 | 18.153 |
| K279 | -4638.034   | -19.285              | -24203.716  | -7.190               | 466768.663060         | 33347.464460  | 262-19-51 | 270-00-51 | 9.704  |
| 合 計  |             |                      |             | 倍面積<br>面 積           | -344.822400<br>172.41 | 344.822400    |           |           |        |

座 標 面 積 計 算 簿

参考資料

※記載内容は換地処分当時のものです。 上尾市

大字小敷谷字原通  
地 番 : 811-17

| 点 名  | [1]<br>X(i) | [2]<br>X(i+1)-X(i-1) | [3]<br>Y(i) | [4]<br>Y(i+1)-Y(i-1) | [2]*[3]               | [1]*[4]       | 方向角       | 夾 角       | 距 離    |
|------|-------------|----------------------|-------------|----------------------|-----------------------|---------------|-----------|-----------|--------|
| K277 | -4640.428   | 16.797               | -24221.087  | -10.136              | -406841.598339        | 47035.378208  | 352-25-06 | 270-29-07 | 18.054 |
| 2-3  | -4622.532   | 19.046               | -24223.469  | 5.699                | -461360.190574        | -26343.809868 | 81-54-02  | 269-28-56 | 8.162  |
| 2-4  | -4621.382   | -16.797              | -24215.388  | 10.136               | 406745.872236         | -46842.327952 | 173-28-04 | 271-34-02 | 18.064 |
| K278 | -4639.329   | -19.046              | -24213.333  | -5.699               | 461167.140318         | 26439.535971  | 261-55-59 | 268-27-55 | 7.831  |
| 合 計  |             |                      |             | 倍面積<br>面 積           | -288.776359<br>144.38 | 288.776359    |           |           |        |

座 標 面 積 計 算 簿

参考資料

※記載内容は換地処分当時のものです。 上尾市

大字小敷谷字原通  
地 番 : 811-18

| 点 名  | [1]<br>X(i) | [2]<br>X(i+1)-X(i-1) | [3]<br>Y(i) | [4]<br>Y(i+1)-Y(i-1) | [2]*[3]               | [1]*[4]       | 方向角       | 夾 角       | 距 離    |
|------|-------------|----------------------|-------------|----------------------|-----------------------|---------------|-----------|-----------|--------|
| K136 | -4641.597   | 14.267               | -24229.951  | -12.209              | -345688.710917        | 56669.257773  | 347-46-23 | 265-17-09 | 15.794 |
| 2-1  | -4626.161   | 17.902               | -24233.296  | -1.632               | -433824.464992        | 7549.894752   | 34-47-08  | 227-00-45 | 3.003  |
| 2-2  | -4623.695   | 3.629                | -24231.583  | 9.827                | -87936.414707         | -45437.050765 | 81-50-36  | 227-03-28 | 8.197  |
| 2-3  | -4622.532   | -16.733              | -24223.469  | 10.496               | 405331.306777         | -48518.095872 | 172-25-06 | 270-34-30 | 18.054 |
| K277 | -4640.428   | -19.065              | -24221.087  | -6.482               | 461775.023655         | 30079.254296  | 262-29-14 | 270-04-08 | 8.941  |
| 合 計  |             |                      |             | 倍面積<br>面 積           | -343.260184<br>171.63 | 343.260184    |           |           |        |