
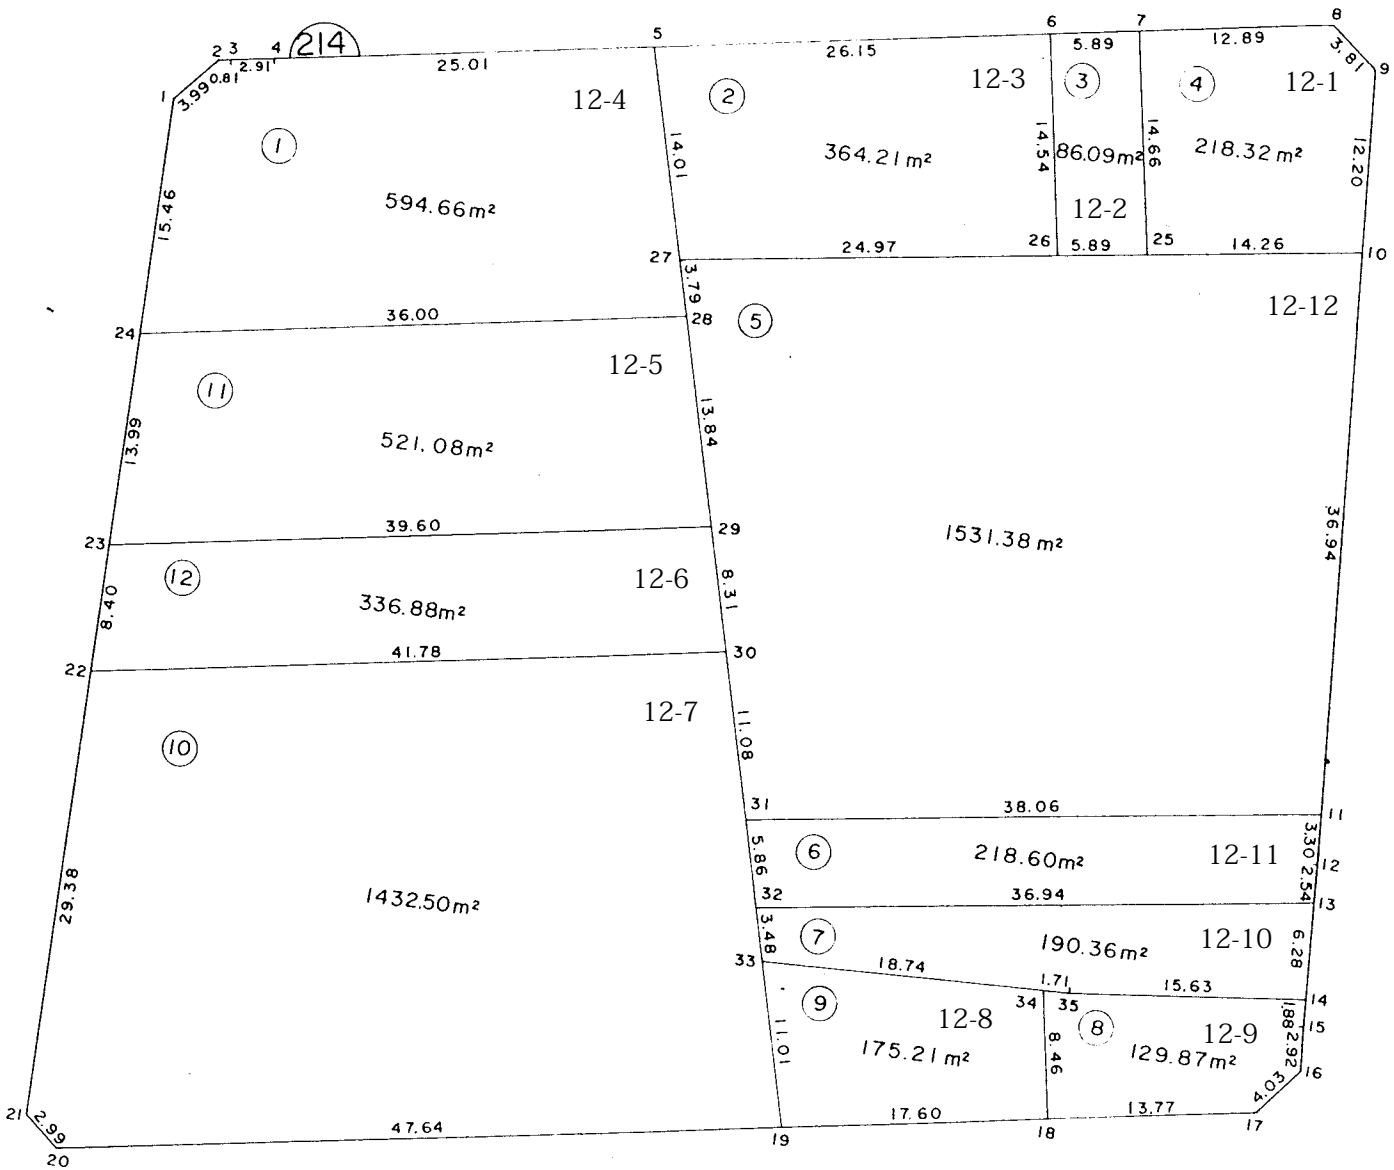


中妻三丁目 1 2 番地 1 ~ 1 2

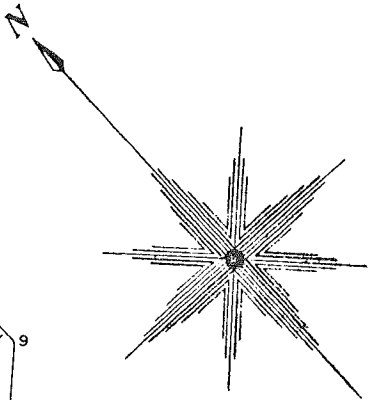

参考資料

※記載内容は換地処分当時のものです。 上尾市

# 面積（座標法）計算書

## 参考資料

※記載内容は換地処分当時のものです。 上尾市

地番	12-1	面積	218.3220650		
測点名	X座標	Y座標	距離	方向角	夾角
7	-2163.355	-23441.454	12.891	130-45-11	89-55-43
8	-2171.770	-23431.689	3.810	178-46-0	131-59-11
9	-2175.579	-23431.607	12.207	226-11-18	132-34-43
10	-2184.030	-23440.416	14.268	312-1-12	94-10-5
25	-2174.479	-23451.016	14.669	40-40-54	91-20-18

地番	12-2	面積	86.0998110		
測点名	X座標	Y座標	距離	方向角	夾角
6	-2159.506	-23445.918	5.894	130-46-8	89-54-46
7	-2163.355	-23441.454	14.669	220-40-54	90-5-14
25	-2174.479	-23451.016	5.896	311-57-40	88-43-14
26	-2170.537	-23455.400	14.546	40-40-54	91-16-47

地番	12-3	面積	364.2170540		
測点名	X座標	Y座標	距離	方向角	夾角
5	-2142.455	-23465.754	26.157	130-40-56	85-7-43
6	-2159.506	-23445.918	14.546	220-40-54	90-0-3
26	-2170.537	-23455.400	24.974	312-1-7	88-39-47
27	-2153.820	-23473.954	14.014	35-48-39	96-12-27

地番	12-4	面積	594.6680830		
測点名	X座標	Y座標	距離	方向角	夾角
1	-2123.604	-23491.489	3.993	90-56-50	139-43-40
2	-2123.670	-23487.497	0.810	131-38-43	139-18-7
3	-2124.208	-23486.892	2.912	131-2-43	180-36-0
4	-2126.120	-23484.696	25.013	130-46-25	180-16-18
5	-2142.455	-23465.754	14.014	215-48-39	94-57-45
27	-2153.820	-23473.954	3.791	215-48-11	180-0-29
28	-2156.895	-23476.172	36.001	310-43-39	85-4-32
24	-2133.406	-23503.454	15.467	50-40-30	80-3-9

地番	12-5	面積	521.0864325		
測点名	X座標	Y座標	距離	方向角	夾角
24	-2133.406	-23503.454	36.001	130-43-39	99-57-19
28	-2156.895	-23476.172	13.840	215-48-36	94-55-3
29	-2168.119	-23484.270	39.605	310-44-34	85-4-3
23	-2142.270	-23514.277	13.990	50-40-58	80-3-36

地番	12-6	面積	336.8877210		
測点名	X座標	Y座標	距離	方向角	夾角
23	-2142.270	-23514.277	39.605	130-44-34	100-0-43
29	-2168.119	-23484.270	8.310	215-47-4	94-57-29
30	-2174.860	-23489.129	41.785	310-44-37	85-2-28
22	-2147.588	-23520.787	8.406	50-45-17	79-59-20

地番	12-7	面積	1432.5058995		
測点名	X座標	Y座標	距離	方向角	夾角
22	-2147.588	-23520.787	41.785	130-44-37	99-58-51
30	-2174.860	-23489.129	11.081	215-48-47	94-55-50
31	-2183.846	-23495.613	5.863	215-49-6	179-59-41
32	-2188.600	-23499.044	3.482	215-51-46	179-57-20
33	-2191.422	-23501.084	11.014	215-48-46	180-3-0
19	-2200.354	-23507.529	47.647	310-51-1	84-57-45
20	-2169.189	-23543.570	2.999	0-41-16	130-9-45
21	-2166.190	-23543.534	29.385	50-43-28	129-57-48

地番	12-8	面積	175.2101050		
測点名	X座標	Y座標	距離	方向角	夾角
33	-2191.422	-23501.084	18.740	138-30-8	77-18-38
34	-2205.458	-23488.667	8.467	220-52-1	97-38-7
18	-2211.861	-23494.207	17.604	310-49-9	90-2-52
19	-2200.354	-23507.529	11.014	35-48-46	95-0-23

地番	12-9	面積	129.8720390		
測点名	X座標	Y座標	距離	方向角	夾角
34	-2205.458	-23488.667	1.718	138-57-53	81-54-8
35	-2206.754	-23487.539	15.631	133-45-21	185-12-32
14	-2217.564	-23476.249	1.884	228-11-5	85-34-16
15	-2218.820	-23477.653	2.923	226-22-20	181-48-45
16	-2220.837	-23479.769	4.035	269-18-15	137-4-5
17	-2220.886	-23483.804	13.772	310-56-34	138-21-41
18	-2211.861	-23494.207	8.467	40-52-1	90-4-33

地番	12-10	面積	190.3699635		
測点名	X座標	Y座標	距離	方向角	夾角
32	-2188.600	-23499.044	36.942	132-2-0	83-49-47
13	-2213.335	-23471.605	6.281	227-40-40	84-21-19
14	-2217.564	-23476.249	15.631	313-45-21	93-55-19
35	-2206.754	-23487.539	1.718	318-57-53	174-47-28
34	-2205.458	-23488.667	18.740	318-30-8	180-27-44
33	-2191.422	-23501.084	3.482	35-51-46	102-38-22

地番	12-11	面積	218.6094745		
測点名	X座標	Y座標	距離	方向角	夾角
31	-2183.846	-23495.613	38.064	132-1-52	83-47-14
11	-2209.331	-23467.340	3.302	226-46-46	85-15-6
12	-2211.592	-23469.746	2.548	226-50-40	179-56-6
13	-2213.335	-23471.605	36.942	312-2-0	94-48-41
32	-2188.600	-23499.044	5.863	35-49-6	96-12-54

面積（座標法）計算書

参考資料

※記載内容は換地処分当時のものです。 上尾市

地番	12-12	面積	1531.3828280		
測点名	X座標	Y座標	距離	方向角	夾角
27	-2153.820	-23473.954	24.974	132- 1- 7	83-47- 4
26	-2170.537	-23455.400	5.896	131-57-40	180- 3-27
25	-2174.479	-23451.016	14.268	132- 1-12	179-56-28
10	-2184.030	-23440.416	36.946	226-46-48	85-14-24
11	-2209.331	-23467.340	38.064	312- 1-52	94-44-56
31	-2183.846	-23495.613	11.081	35-48-47	96-13- 6
30	-2174.860	-23489.129	8.310	35-47- 4	180- 1-42
29	-2168.119	-23484.270	13.840	35-48-36	179-58-28
28	-2156.895	-23476.172	3.791	35-48-11	180- 0-26