
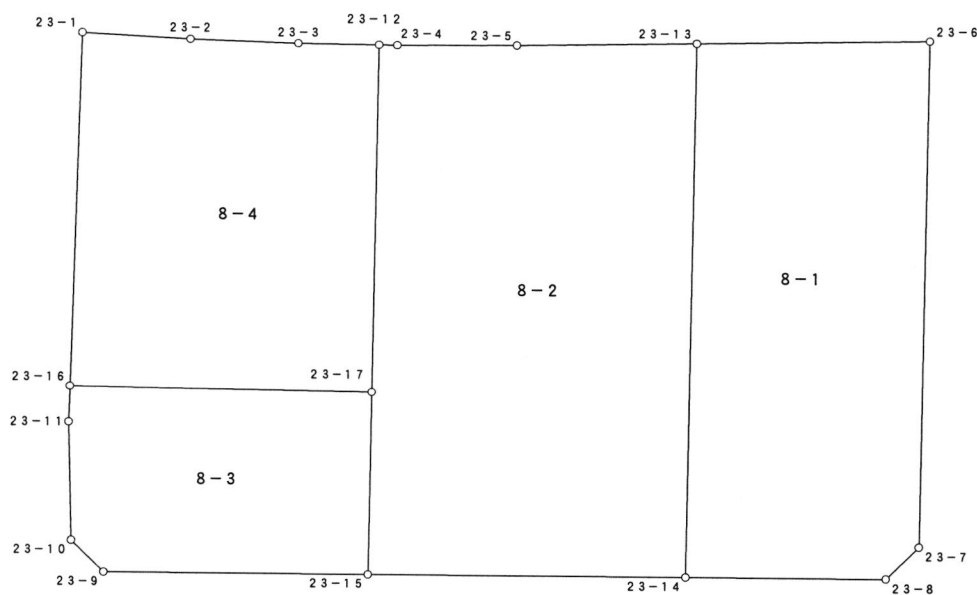


画地原子一覧表

2009/09/01

S=1:500

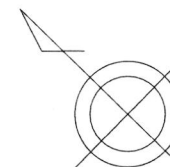

参考資料

※記載内容は換地処分当時のものです。 上尾市

座標面積計算書

参考資料

※記載内容は換地処分当時のものです。 上尾市

地 番 8-1

| 点 名 | [1] X座標 | [2] Y座標 | [3] | [4] | [2]*[3] | [1]*[4] | 夾 角 | 方向角 | 距 離 |
|-------|-----------|------------|---------|---------|----------------|----------------|--------------|--------------|--------|
| 23-13 | -3099.809 | -19046.171 | 13.378 | 36.628 | -254799.675638 | -113539.804052 | 91° 41' 37" | 135° 01' 35" | 15.378 |
| 23-6 | -3110.688 | -19035.302 | -33.885 | -13.545 | 645011.208270 | 42134.268960 | 88° 19' 32" | 226° 42' 03" | 33.545 |
| 23-7 | -3133.694 | -19059.716 | -22.933 | -27.435 | 437096.467028 | 85972.894890 | 135° 19' 00" | 271° 23' 03" | 3.021 |
| 23-8 | -3133.621 | -19062.737 | 9.628 | -12.214 | -183536.031836 | 38274.046894 | 135° 16' 41" | 316° 06' 22" | 13.259 |
| 23-14 | -3124.066 | -19071.930 | 33.812 | 16.566 | -644860.097160 | -51753.277356 | 89° 23' 10" | 46° 43' 12" | 35.382 |
| 倍 面 積 | | | | | | 1088.129336 | | | |
| 面 積 | | | | | | 544.06 | | | |

座標面積計算書

参考資料

※記載内容は換地処分当時のものです。 上尾市

地 番 8-2

| 点 名 | [1] X座標 | [2] Y座標 | [3] | [4] | [2]*[3] | [1]*[4] | 夾 角 | 方向角 | 距 離 |
|-------|-----------|------------|---------|---------|----------------|---------------|--------------|--------------|--------|
| 23-12 | -3084.924 | -19060.831 | 14.914 | 17.589 | -284273.233534 | -54260.728236 | 90° 01' 01" | 136° 44' 46" | 1.183 |
| 23-4 | -3085.786 | -19060.020 | -6.533 | 6.337 | 124519.110660 | -19554.625882 | 181° 00' 15" | 135° 44' 31" | 7.918 |
| 23-5 | -3091.457 | -19054.494 | -14.023 | 13.849 | 267201.169362 | -42813.587993 | 180° 38' 32" | 135° 05' 59" | 11.791 |
| 23-13 | -3099.809 | -19046.171 | -32.609 | -17.436 | 621076.590139 | 54048.269724 | 88° 22' 47" | 226° 43' 12" | 35.382 |
| 23-14 | -3124.066 | -19071.930 | -9.190 | -40.246 | 175271.036700 | 125731.160236 | 90° 35' 45" | 316° 07' 27" | 20.901 |
| 23-15 | -3108.999 | -19086.417 | 23.366 | -5.679 | -445973.219622 | 17656.005321 | 89° 25' 12" | 46° 42' 15" | 12.101 |
| 23-17 | -3100.700 | -19077.609 | 24.075 | 25.586 | -459293.436675 | -79334.510200 | 179° 56' 28" | 46° 45' 47" | 23.030 |
| | | | | | 倍 面 積 | 1471.982970 | | | |
| | | | | | 面 積 | 735.99 | | | |

座標面積計算書

参考資料

※記載内容は換地処分当時のものです。 上尾市

地 番 8-3

| 点 名 | [1] X座標 | [2] Y座標 | [3] | [4] | [2]*[3] | [1]*[4] | 夾 角 | 方向角 | 距 離 |
|-------|-----------|------------|---------|---------|----------------|---------------|--------------|--------------|--------|
| 23-16 | -3086.175 | -19091.276 | -12.926 | 15.421 | 246773.833576 | -47591.904675 | 90° 54' 12" | 136° 44' 36" | 19.944 |
| 23-17 | -3100.700 | -19077.609 | -22.824 | 4.859 | 435427.347816 | -15066.301300 | 90° 02' 21" | 226° 42' 15" | 12.101 |
| 23-15 | -3108.999 | -19086.417 | 4.322 | -20.943 | -82491.494274 | 65111.766057 | 90° 34' 46" | 316° 07' 29" | 17.508 |
| 23-9 | -3096.378 | -19098.552 | 15.618 | -12.116 | -298281.185136 | 37515.715848 | 135° 45' 41" | 0° 21' 48" | 2.997 |
| 23-10 | -3093.381 | -19098.533 | 8.604 | 5.522 | -164323.777932 | -17081.649882 | 135° 53' 59" | 44° 27' 49" | 7.856 |
| 23-11 | -3087.774 | -19093.030 | 7.206 | 7.257 | -137584.374180 | -22407.975918 | 176° 49' 01" | 47° 38' 48" | 2.373 |
| 倍 面 積 | | | | | | 479.650130 | | | |
| 面 積 | | | | | | 239.82 | | | |

座標面積計算書

参考資料

※記載内容は換地処分当時のものです。 上尾市

地 番 8-4

| 点 名 | [1] X座標 | [2] Y座標 | [3] | [4] | [2]*[3] | [1]*[4] | 夾 角 | 方向角 | 距 離 |
|-------|-----------|------------|---------|---------|----------------|---------------|--------------|--------------|--------|
| 23-1 | -3070.365 | -19073.935 | 10.404 | 22.029 | -198445.219740 | -67637.070585 | 88° 34' 32" | 139° 04' 07" | 7.155 |
| 23-2 | -3075.771 | -19069.247 | -10.714 | 9.485 | 204307.912358 | -29173.687935 | 181° 10' 25" | 137° 53' 42" | 7.154 |
| 23-3 | -3081.079 | -19064.450 | -9.153 | 8.416 | 174496.910850 | -25930.360864 | 181° 09' 38" | 136° 44' 04" | 5.280 |
| 23-12 | -3084.924 | -19060.831 | -19.621 | -13.159 | 373992.565051 | 40594.514916 | 89° 58' 17" | 226° 45' 47" | 23.030 |
| 23-17 | -3100.700 | -19077.609 | -1.251 | -30.445 | 23866.088859 | 94400.811500 | 90° 01' 11" | 316° 44' 36" | 19.944 |
| 23-16 | -3086.175 | -19091.276 | 30.335 | 3.674 | -579133.857460 | -11338.606950 | 89° 05' 57" | 47° 38' 39" | 23.466 |
| 倍 面 積 | | | | | | 915.600082 | | | |
| 面 積 | | | | | | 457.80 | | | |