
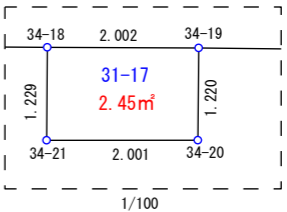
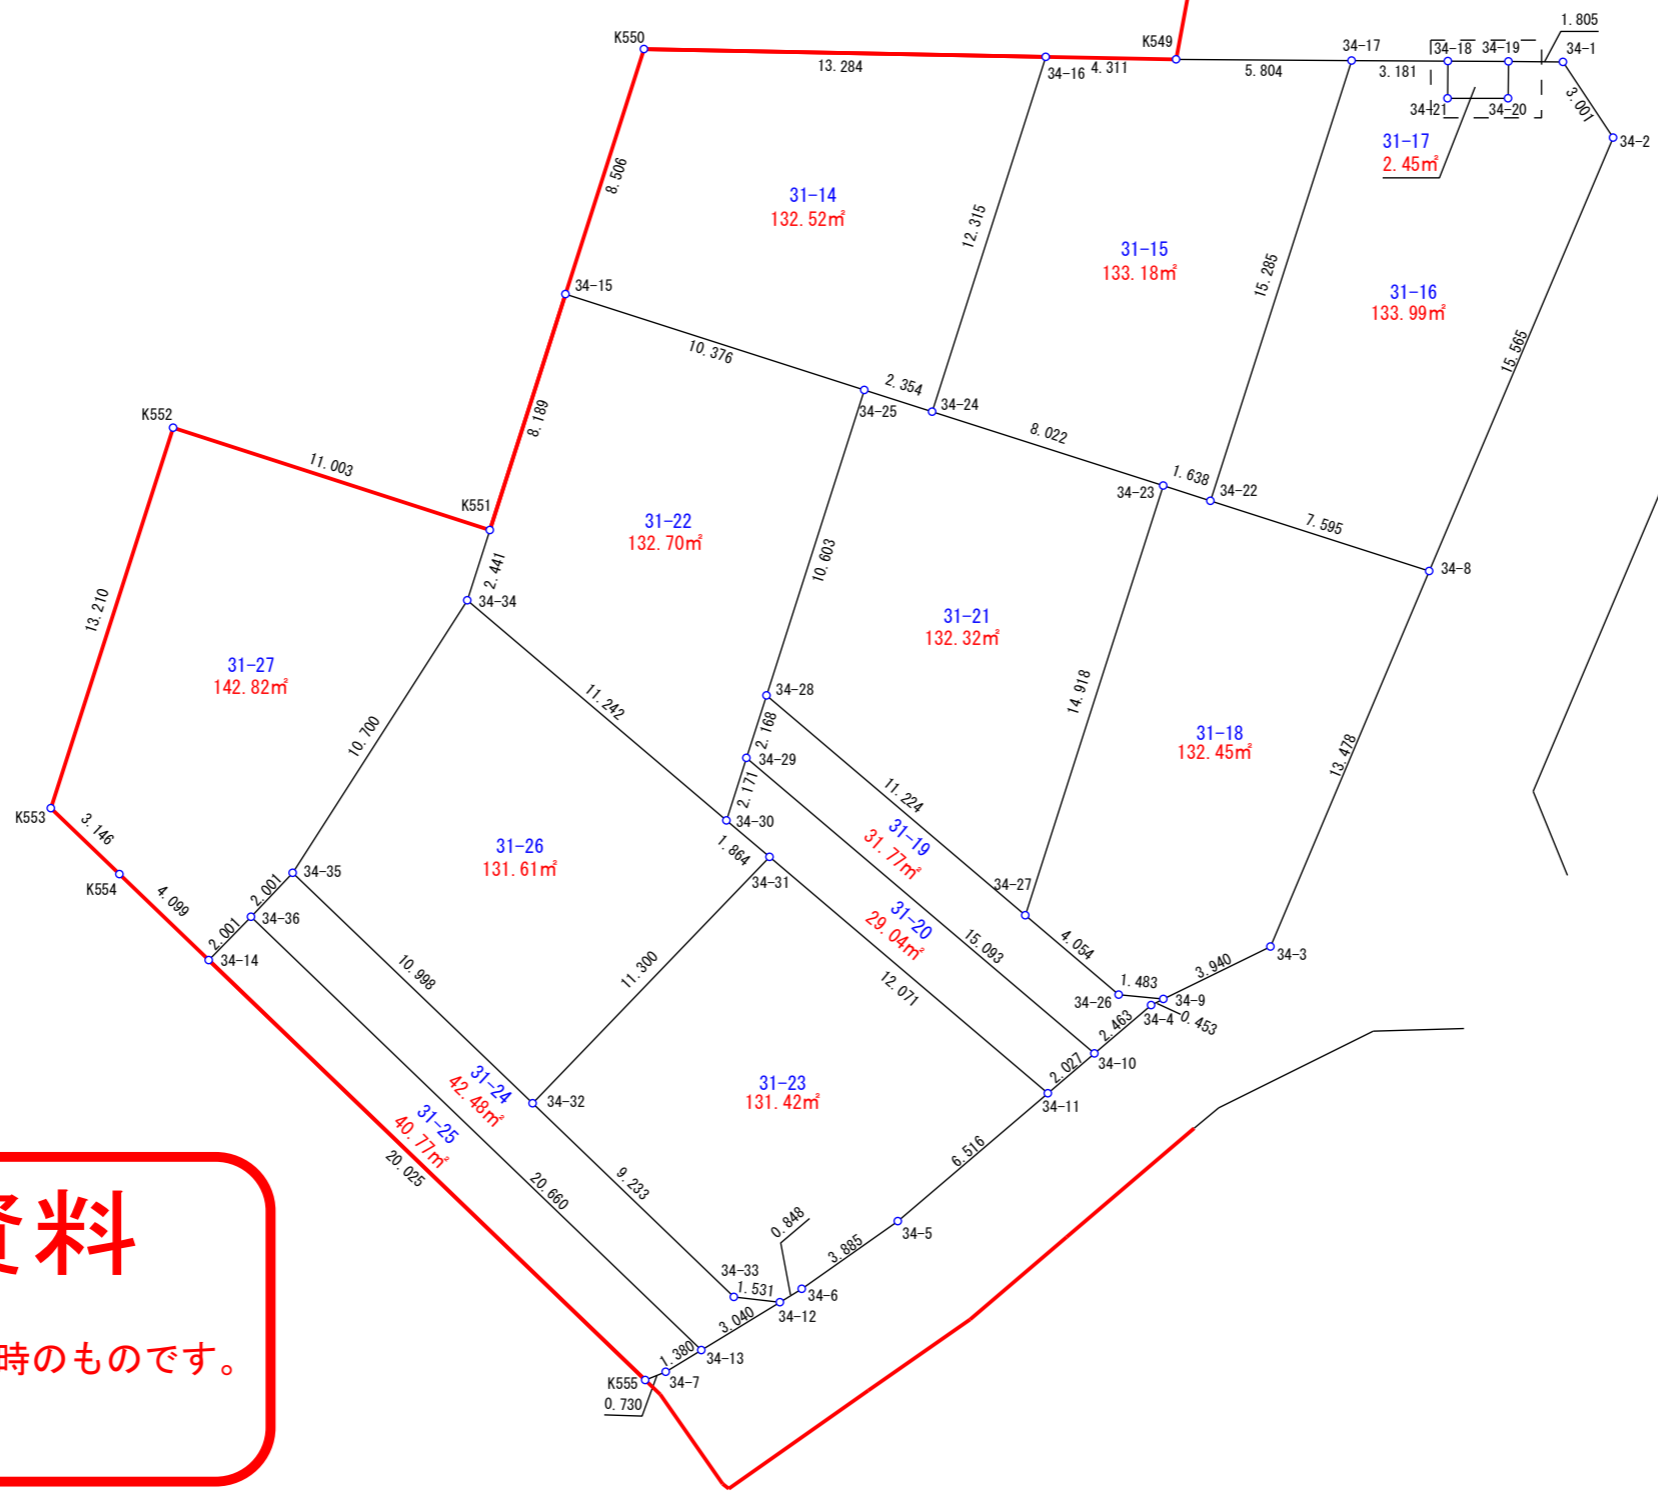


S=1/250
上尾市荻丁目南

31番14~27

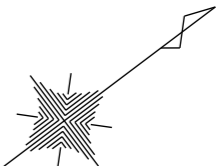

参考資料

※記載内容は換地処分当時のものです。

上尾市