


上 尾 市 381~386番地

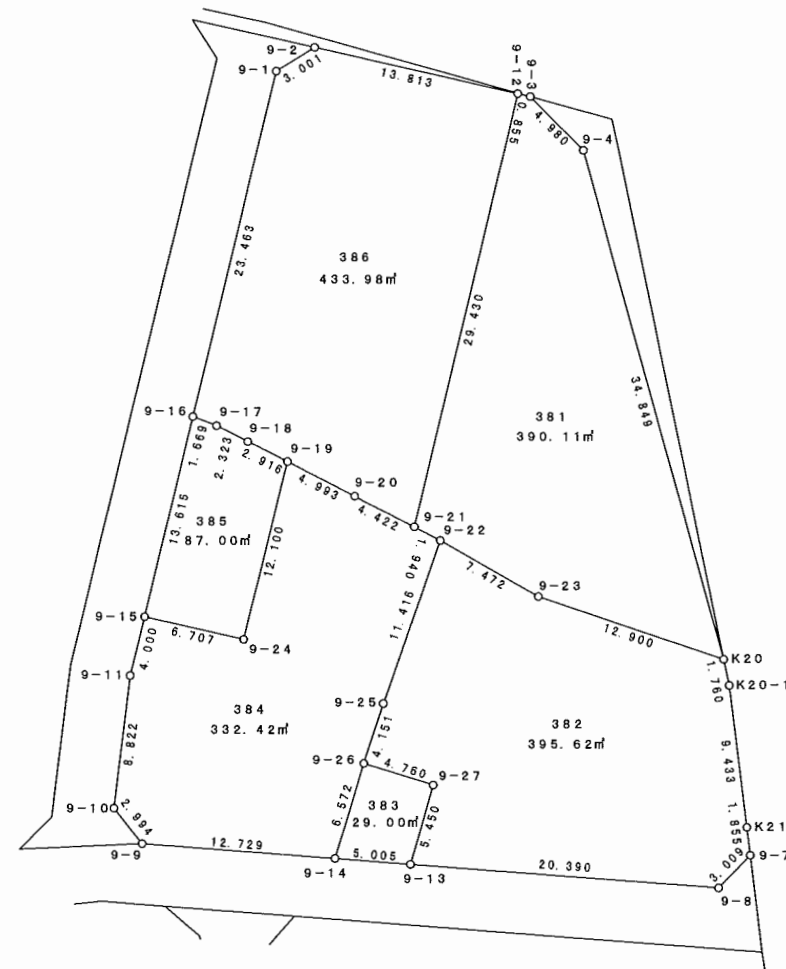

上尾市