



凡 例	
	事業計画区域(概算)
	処理区 変更
	処理分区界
	市街化区域
	合流区域界
	公共下水道幹線(概算)
	公共下水道幹線(変更)
	公共下水道幹線(廃止)
	流域下水道幹線
	ポンプ場



事業名	図面番号

下水道計画一般図
(汚水)


-----	-----

芝川第6処理分区
(さいたま市へ流出)
事業計画区域: 1.0km²
事業計画分界: 1.0km


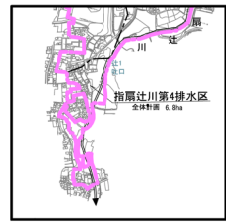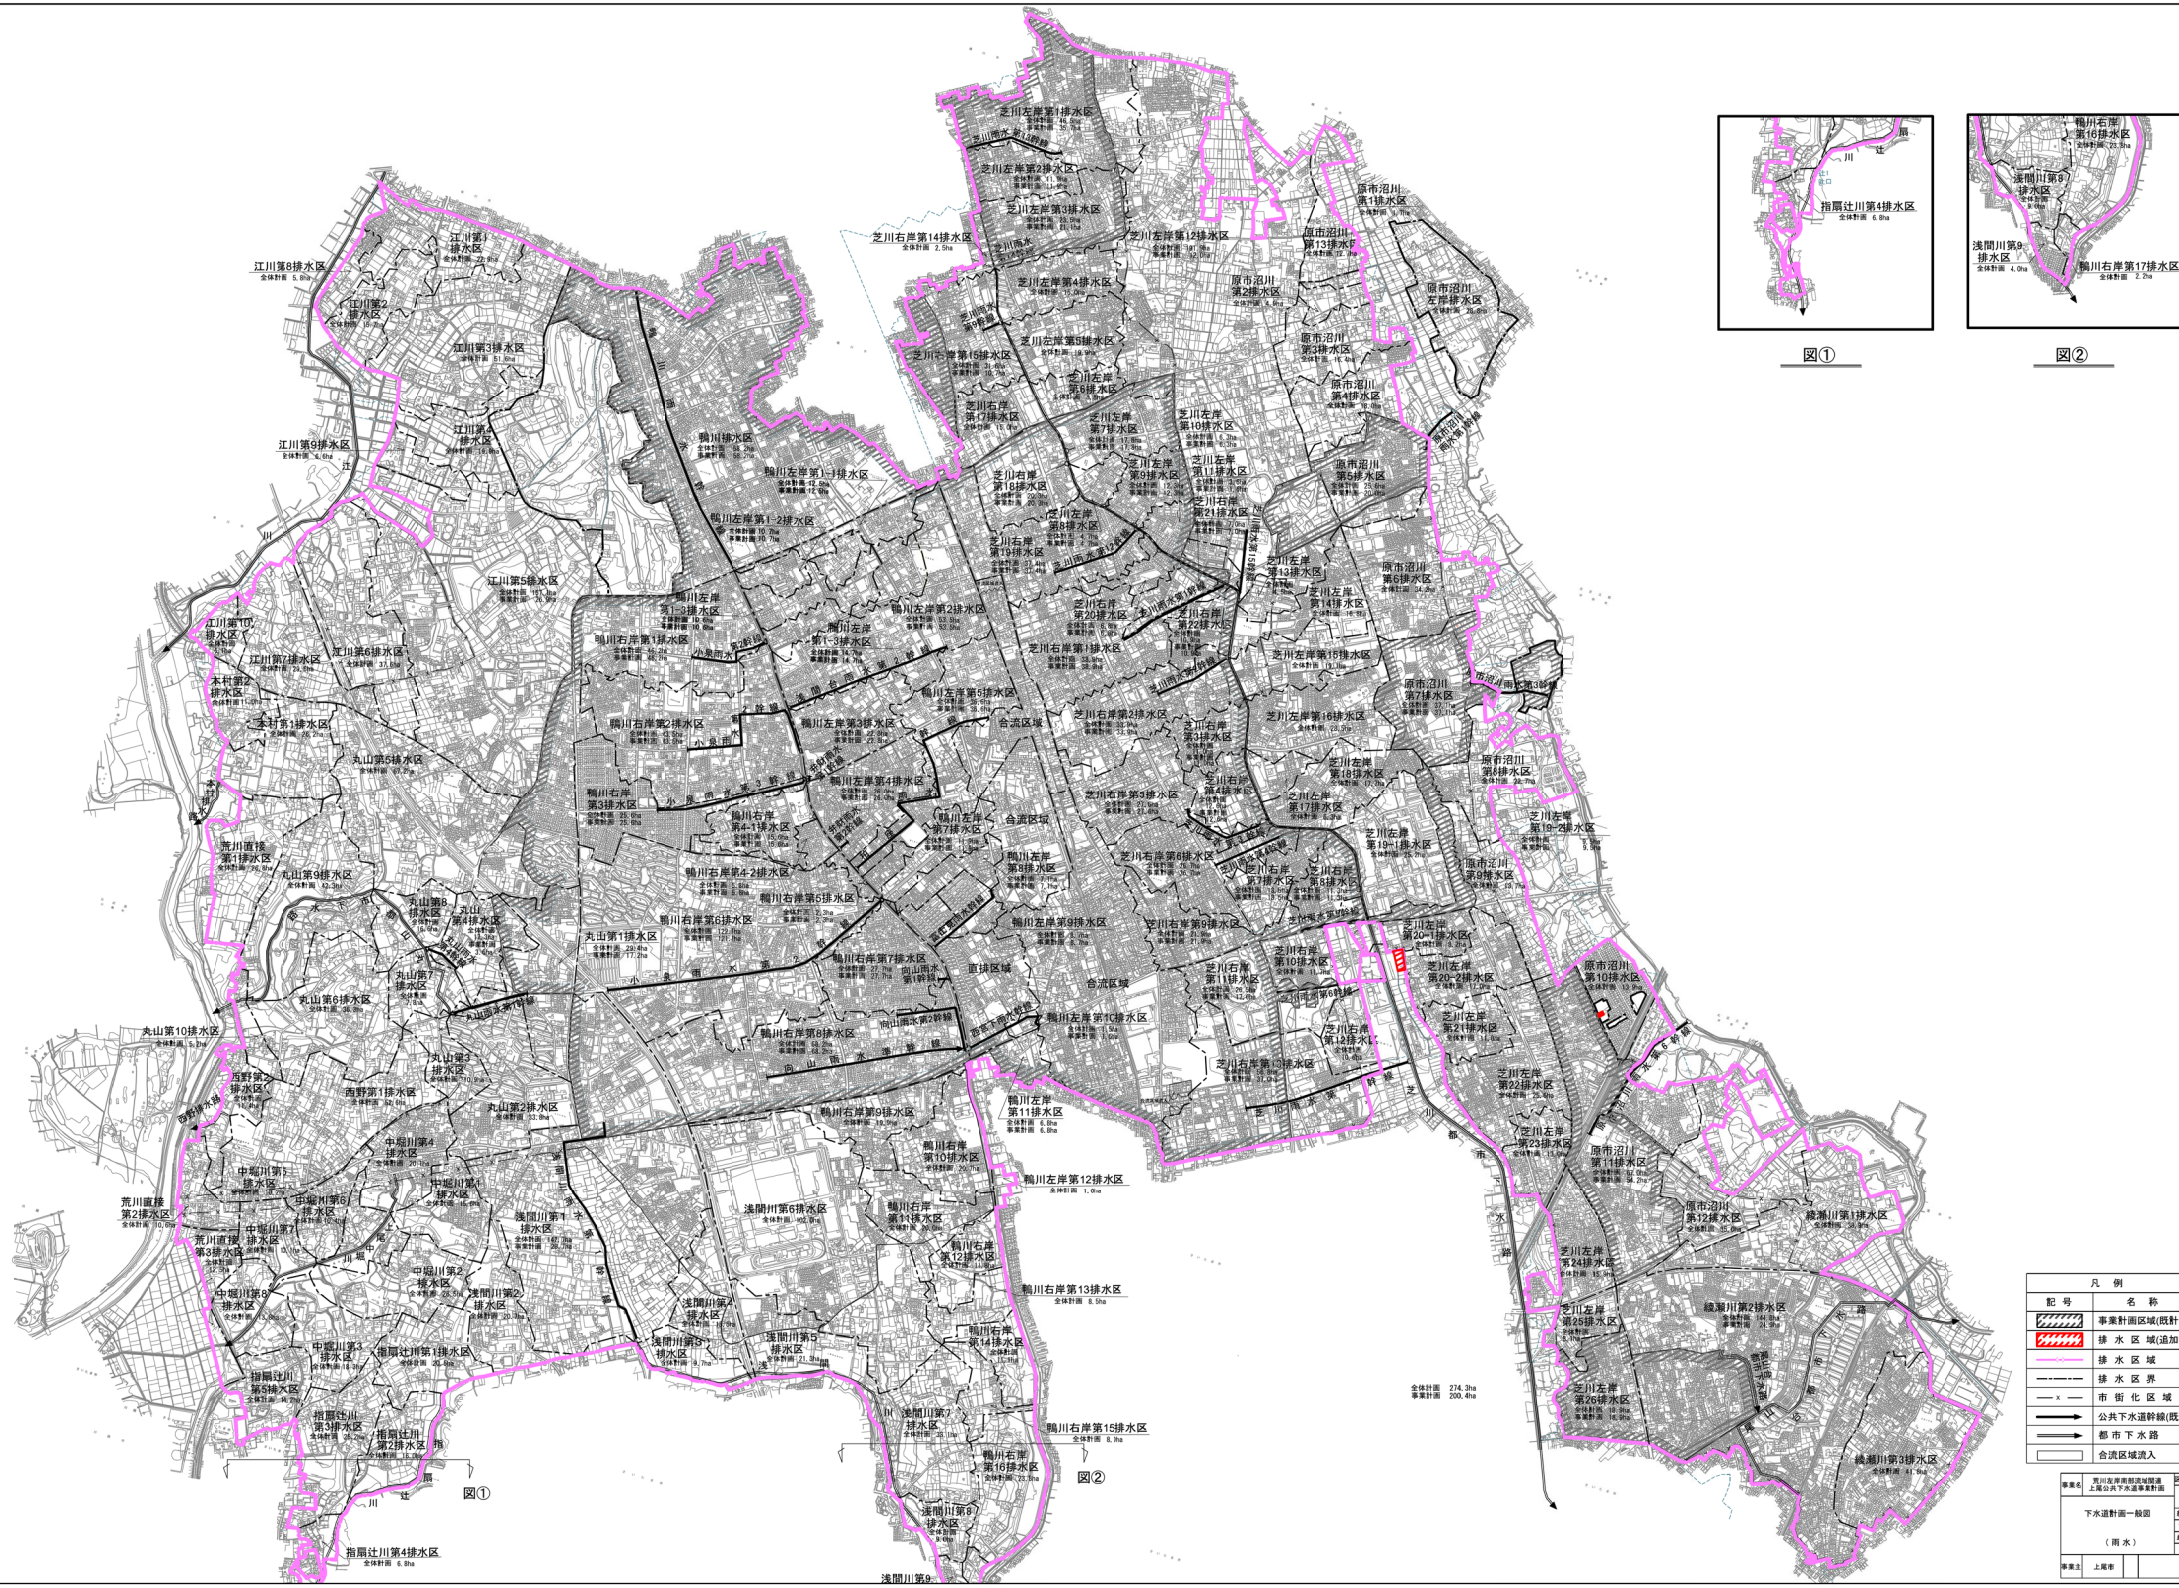

図①

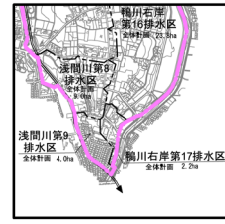

図②

凡例	
	事業計画区域(概計画)
	排水区域(追加)
	排水区域
	排水区界
	市街化区域
	公共下水道幹線(概計画)
	都市下水道
	合流区域流入

全排水区 274.3ha
事業計画 292.4ha

図①

図②