


凡例	
記号	名称
	事業計画区域(既計画)
	事業計画区域(変更)
	処理区界
	処理区分区界
	市街化区域
	合流区域界
	公共下水道幹線(既計画)
	公共下水道幹線(変更)
	公共下水道幹線(廃止)
	流域下水道幹線
	ポンプ場

事業名	荒川左岸南部流域関連 上尾公共下水道事業計画	図面番号	1/1
	下水道計画一般図	縮尺	1/10,000
	(汚水)	単位	
事業主	上尾市	設計	令和7年 月



図①

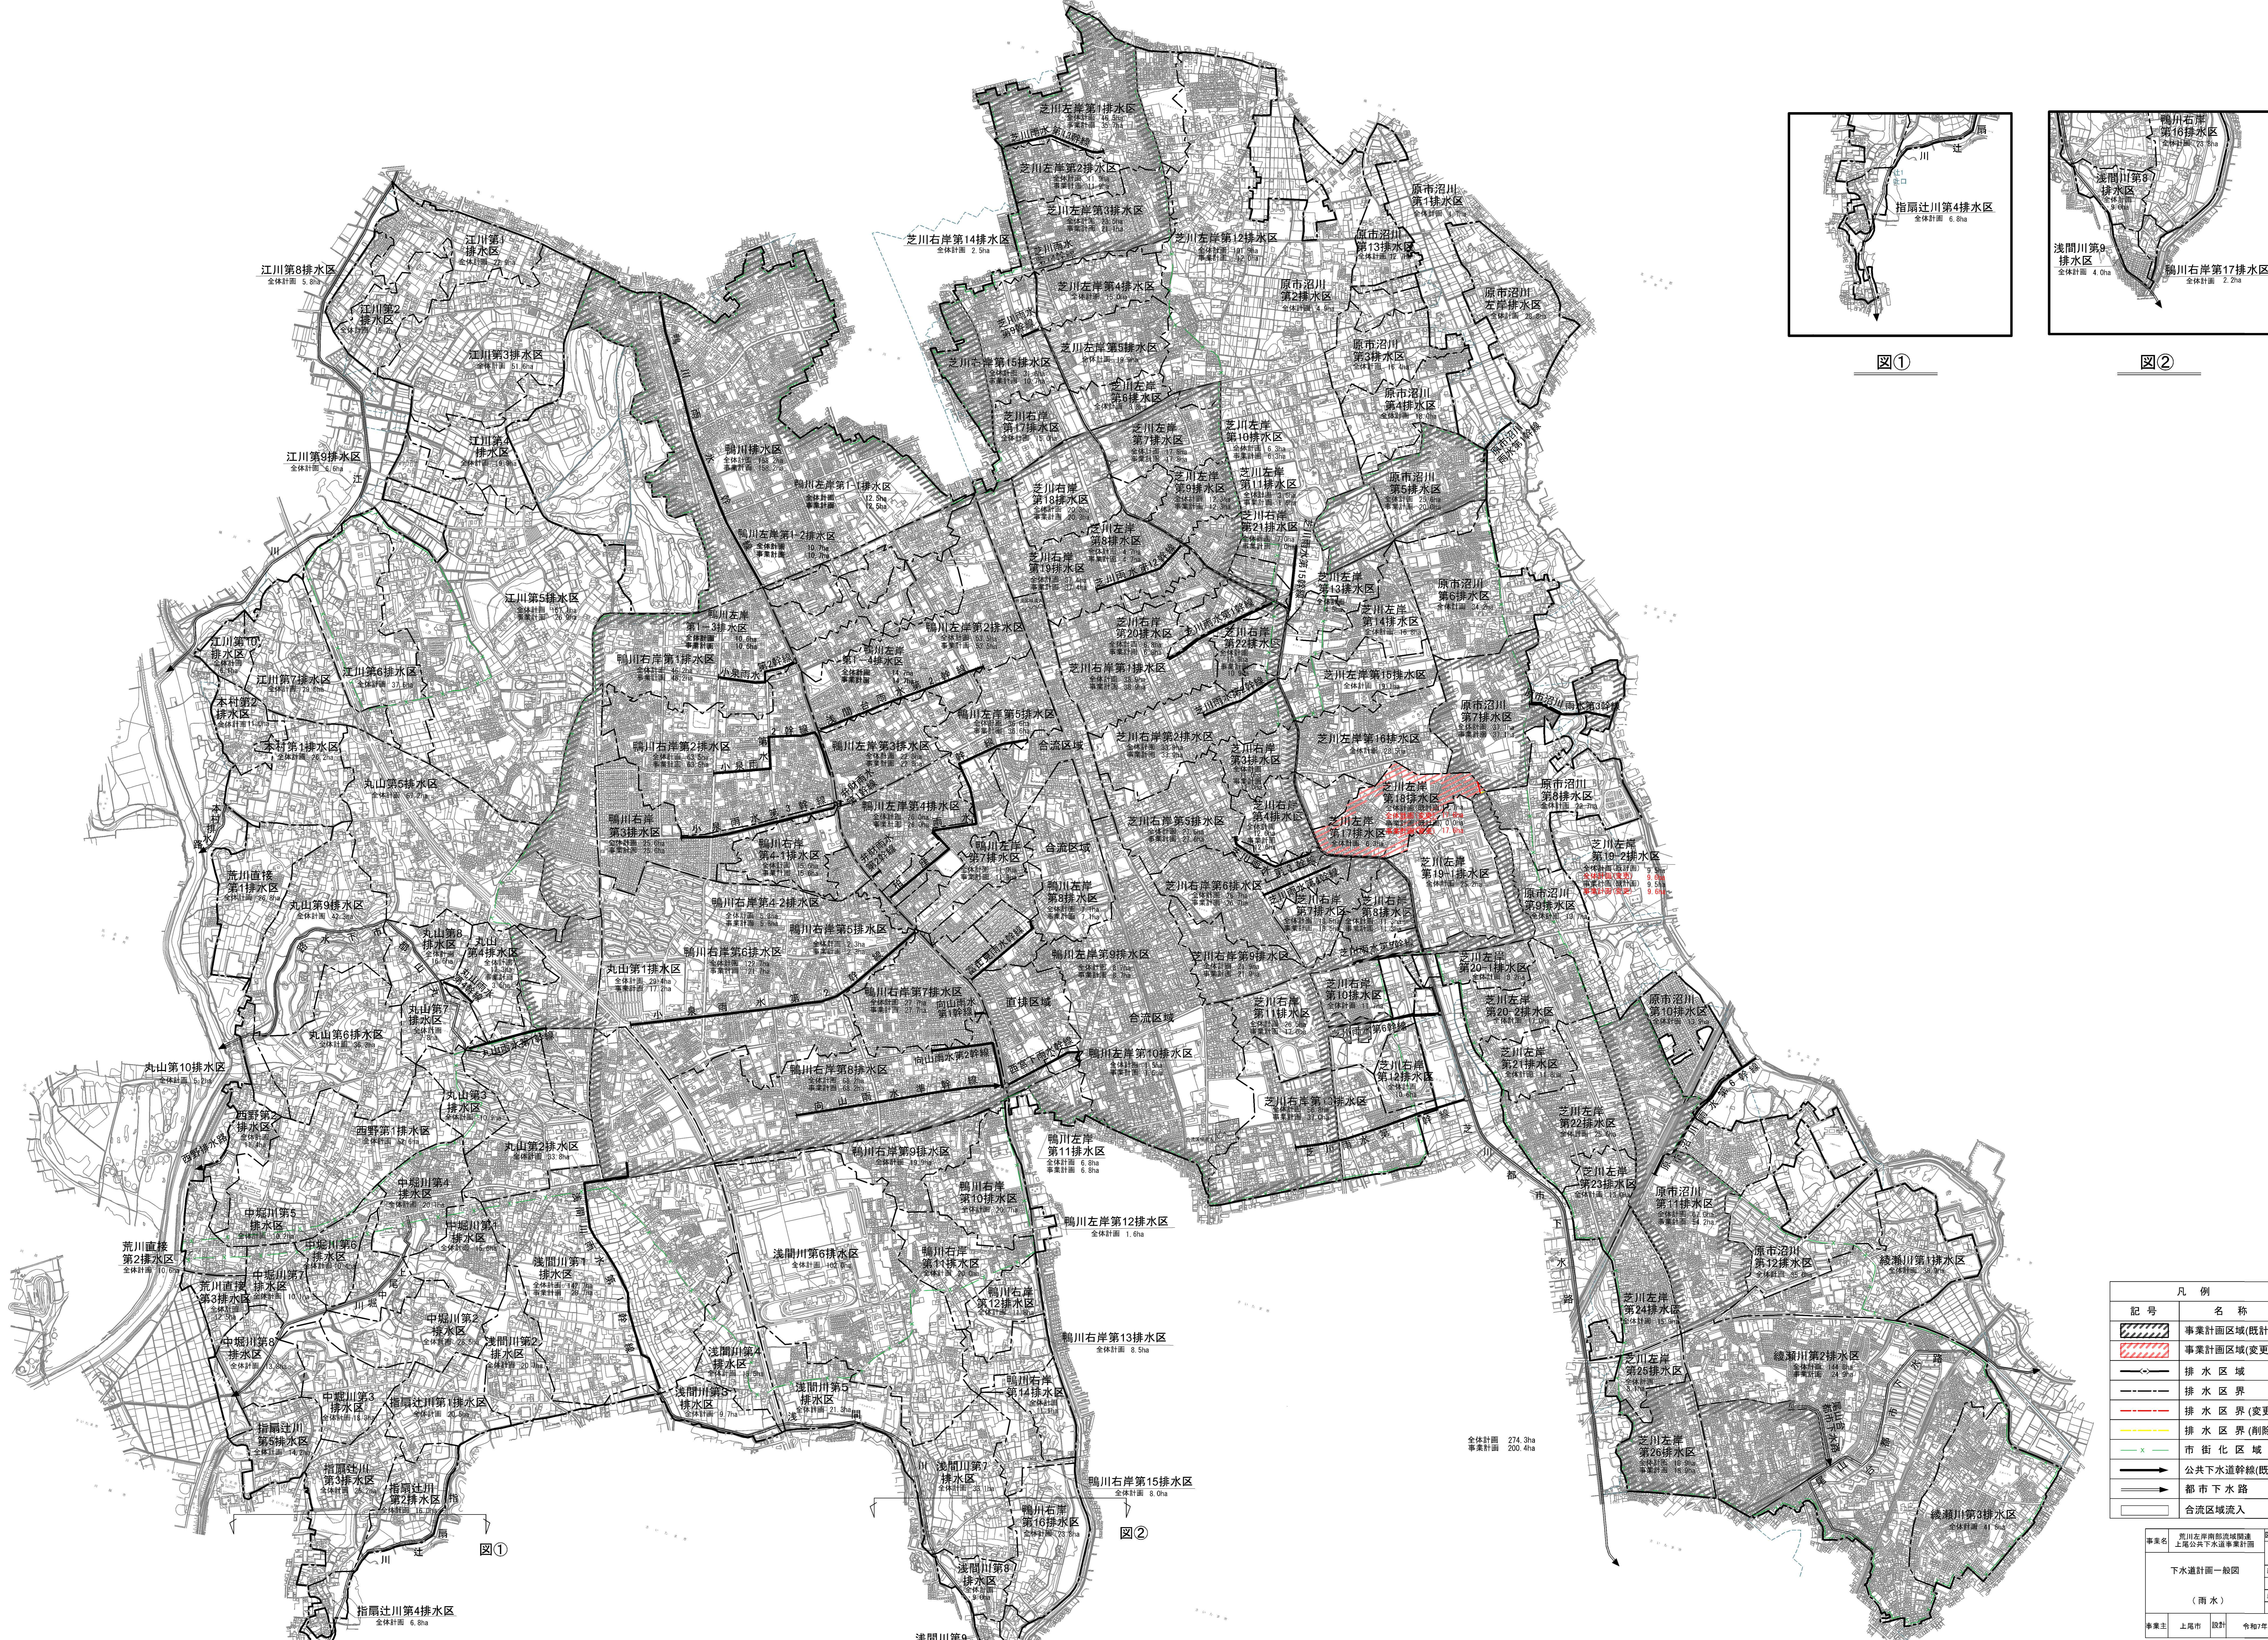

図②

凡例

記号	名称
	事業計画区域(既計画)
	事業計画区域(変更)
	排水区域
	排水区界
	排水区界(変更)
	排水区界(削除)
	市街化区域
	公共下水道幹線(既計画)
	都市下水路
	合流区域流入

事業名	荒川左岸南部流域関連 上層公共下水道事業計画	図面番号	1/1
下水道計画一般図		縮尺	1/10,000
(雨水)		単位	
事業主	上尾市 設計	令和7年 月	