


上尾市壺丁目東

4番1～3

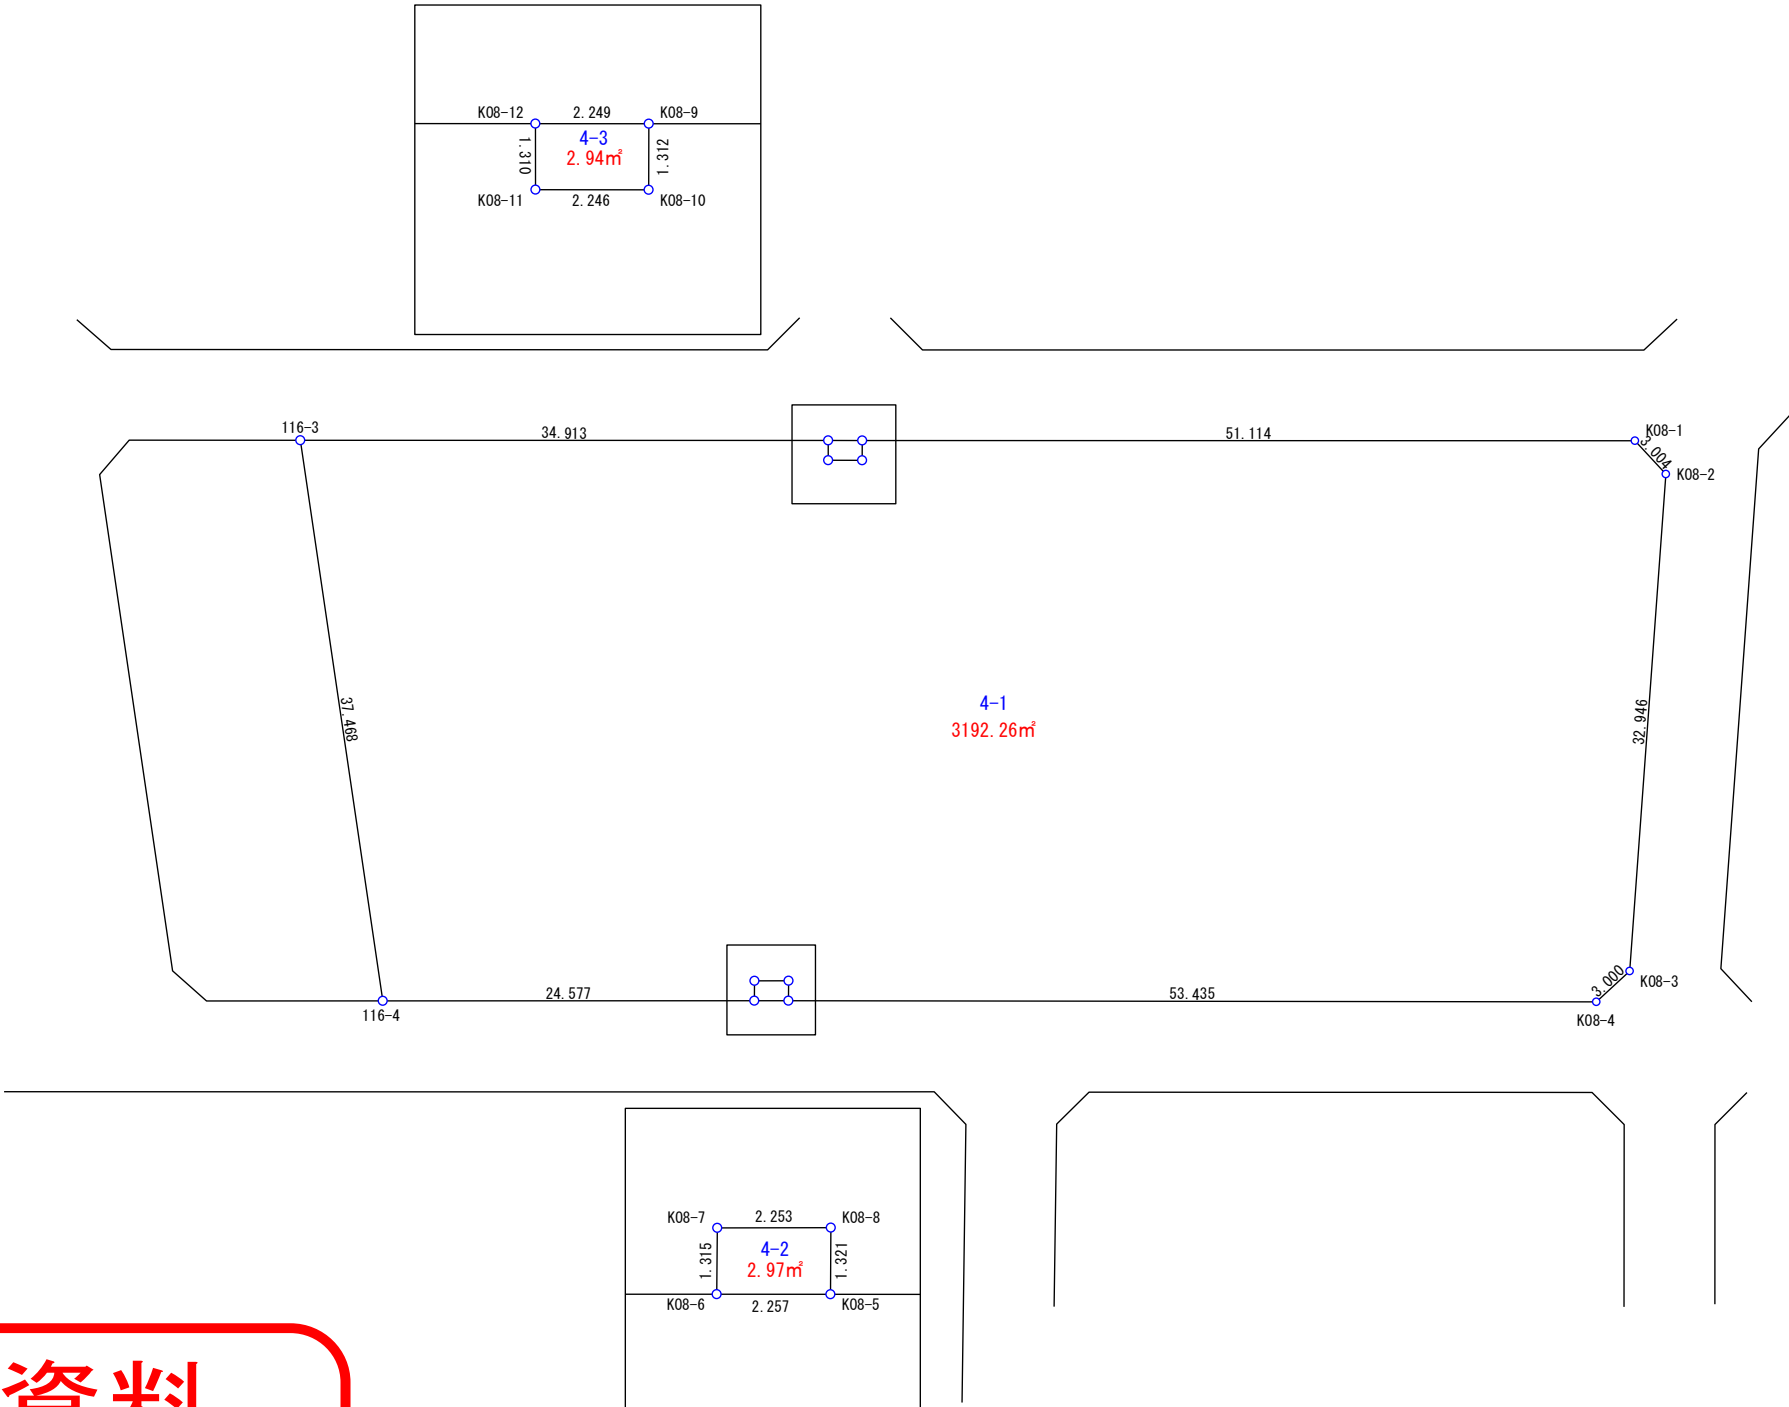

参考資料

※記載内容は換地処分当時のものです。

上尾市