


上 尾 市 4 3 1 ~ 4 4 0 番地

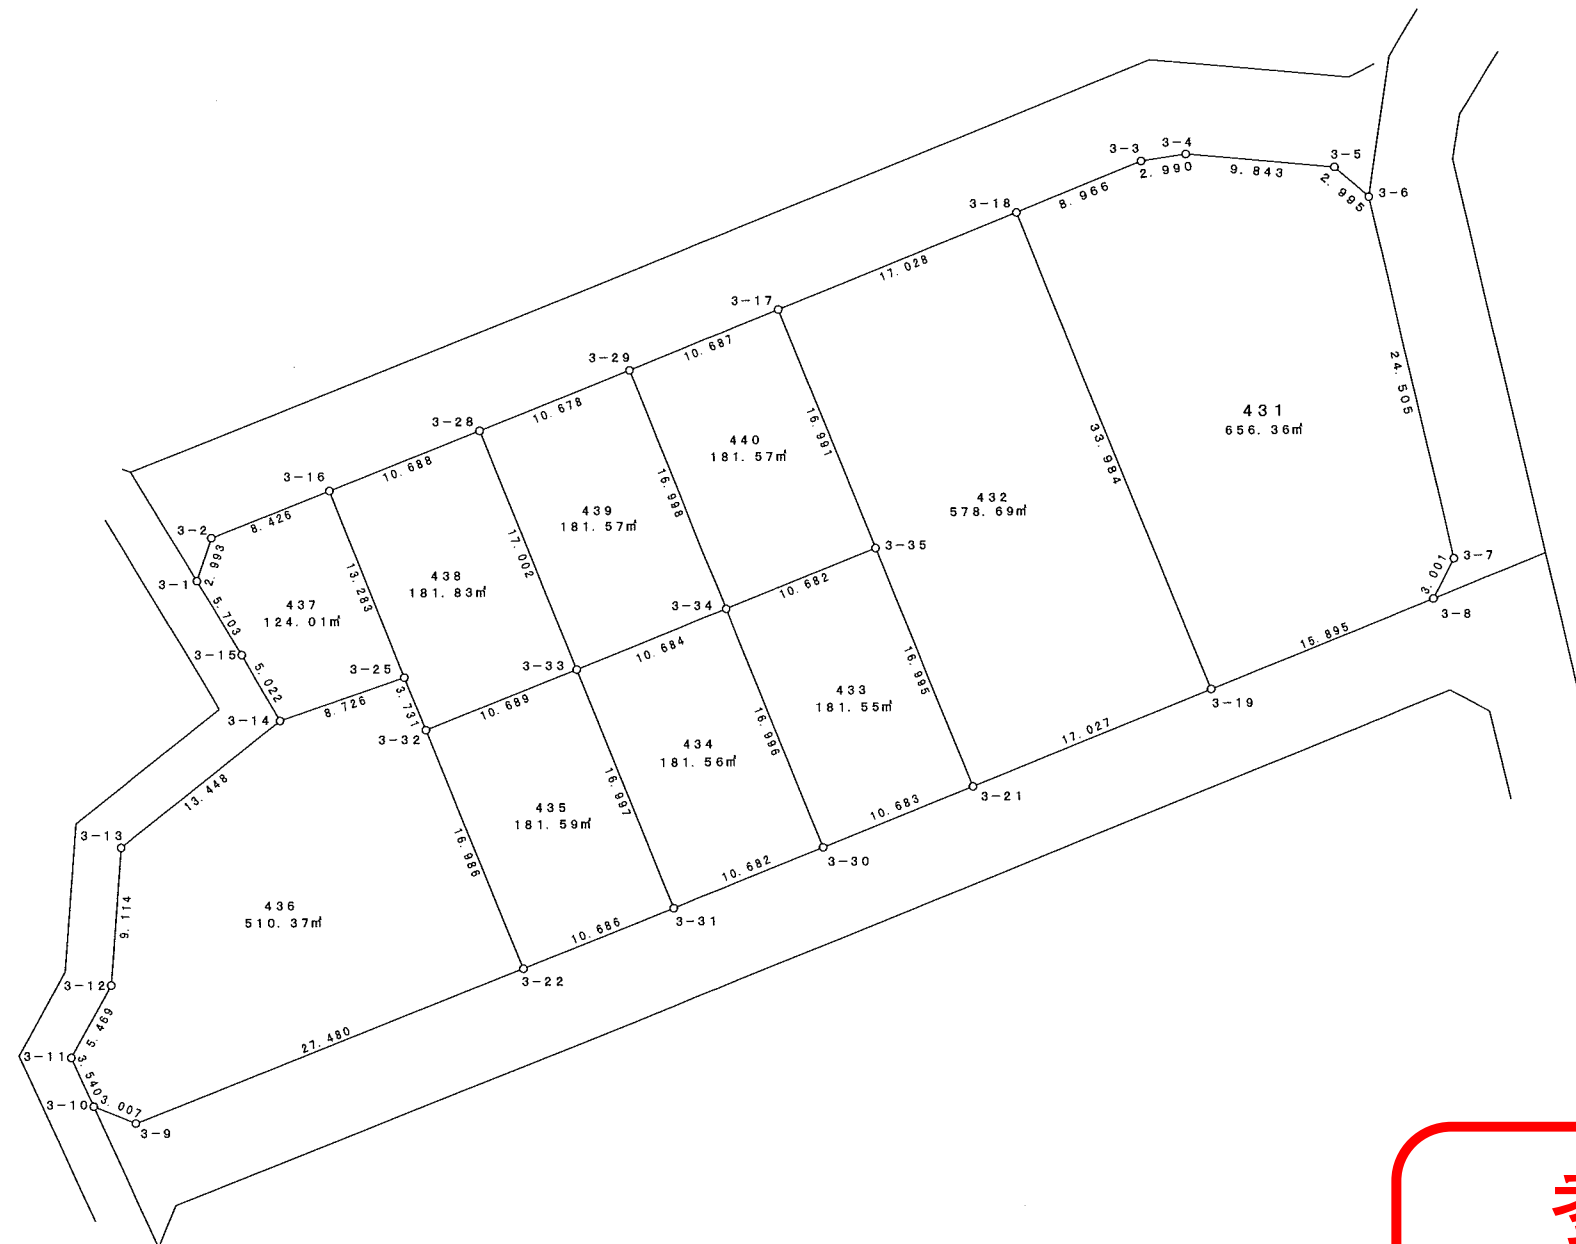

参考資料

※記載内容は換地処分当時のものです。

上尾市