
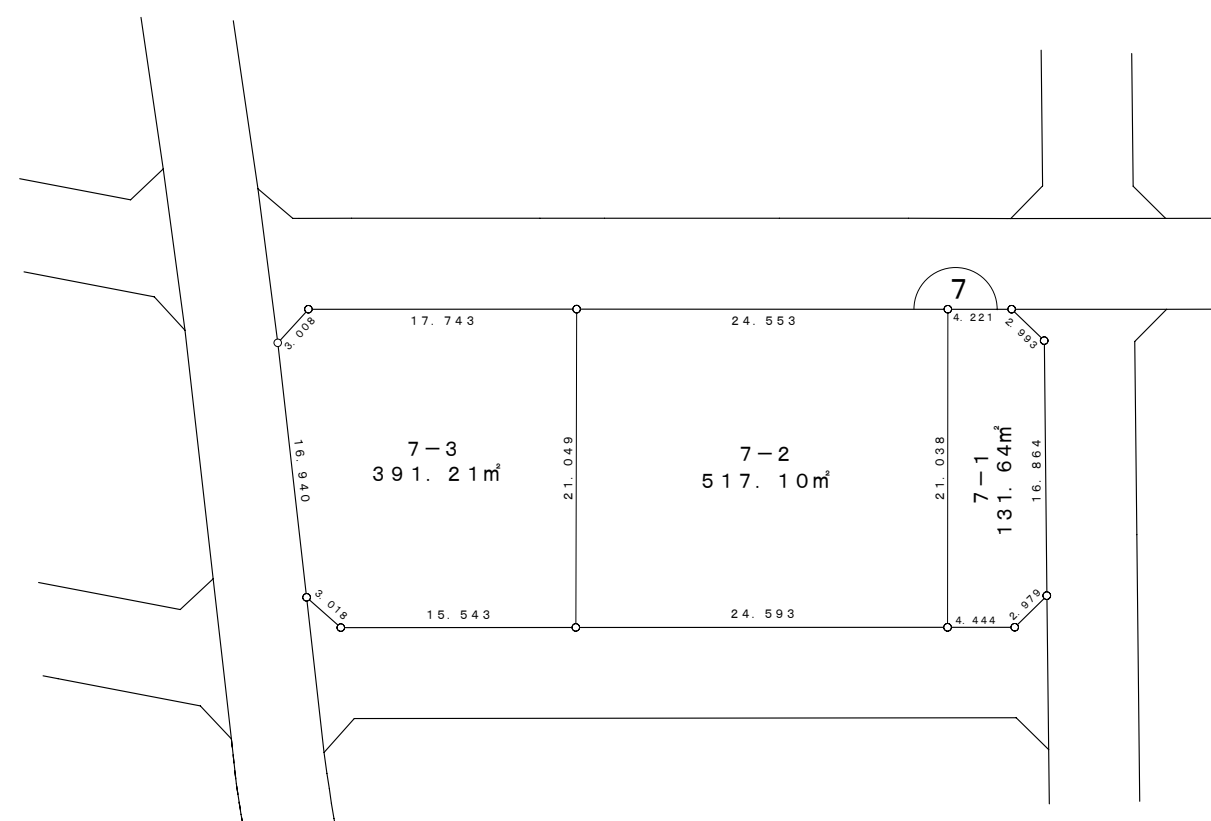


## 原市北一丁目 7番地1～3

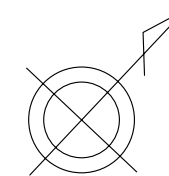

## 参考資料

※記載内容は換地処分当時のものです。

上尾市