


中妻五丁目22番地1～8

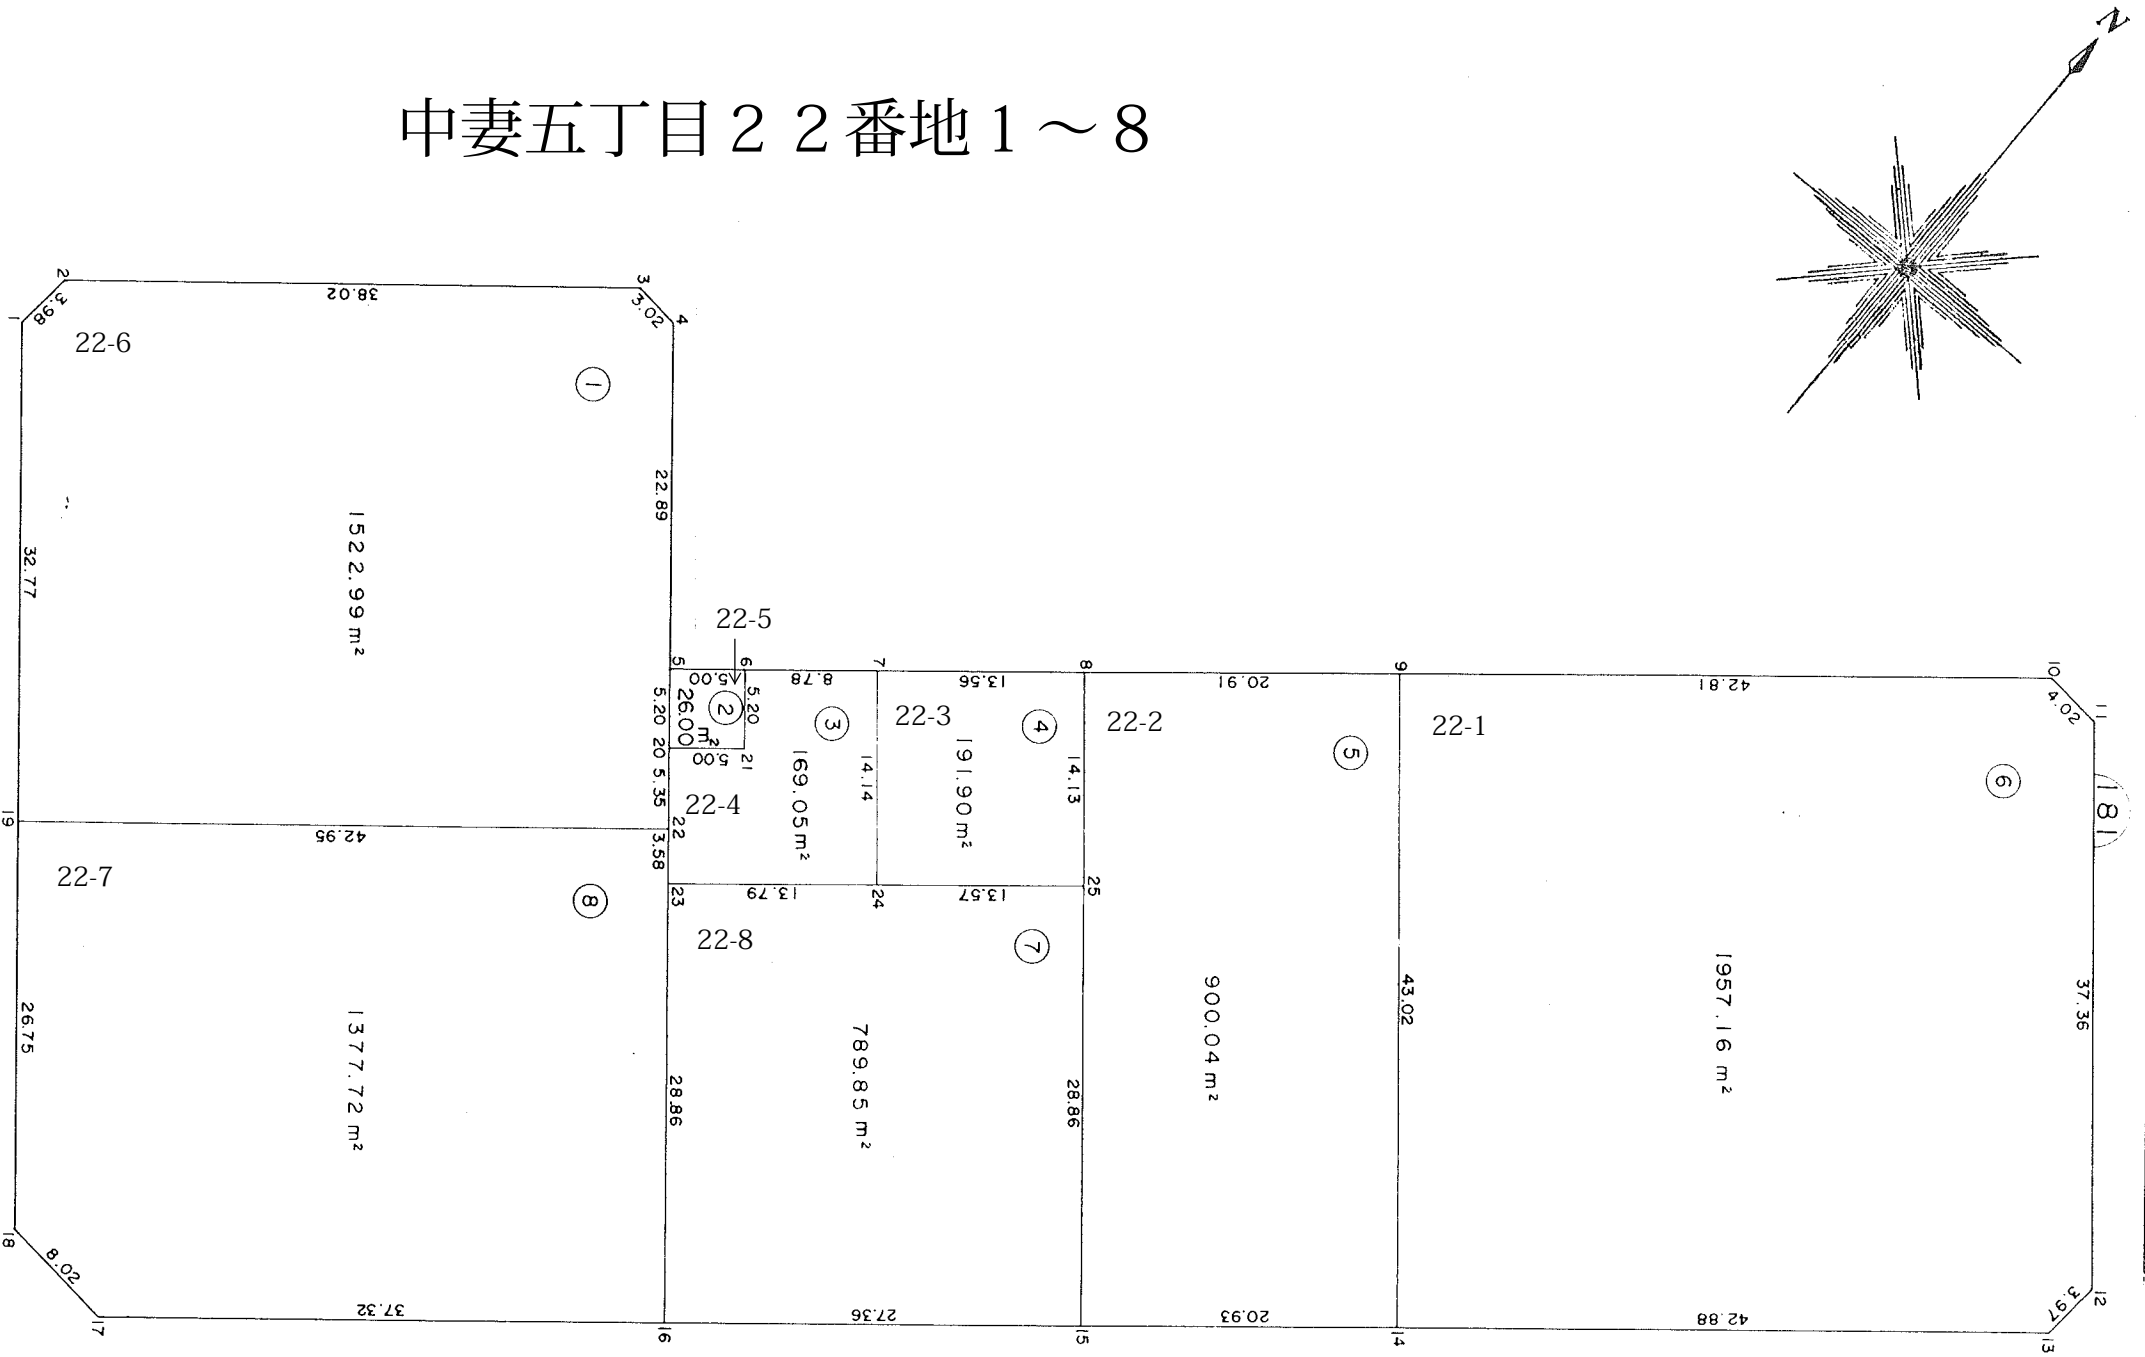

参考資料

※記載内容は換地処分当時のものです。 上尾市

面積（座標法）計算書

参考資料

※記載内容は換地処分当時のものです。 上尾市

地番	22-1	面積	1957. 1613085		
測点名	X座標	Y座標	距離	方向角	夾角
9	-1870. 390	-23761. 576	42. 818	50-41-56	90- 0-18
10	-1843. 269	-23728. 442	4. 022	95-39-55	135- 2- 1
11	-1843. 666	-23724. 440	37. 362	140-41-29	134-58-26
12	-1872. 575	-23700. 771	3. 977	185-13-23	135-28- 6
13	-1876. 535	-23701. 133	42. 884	230-43-20	134-30- 3
14	-1903. 684	-23734. 329	43. 022	320-42-14	90- 1- 6

地番	22-2	面積	900. 0491030		
測点名	X座標	Y座標	距離	方向角	夾角
8	-1883. 636	-23777. 763	20. 916	50-42-22	90- 1-33
9	-1870. 390	-23761. 576	43. 022	140-42-14	90- 0- 8
14	-1903. 684	-23734. 329	20. 930	230-44-42	89-57-32
15	-1916. 928	-23750. 536	28. 869	320-43- 6	90- 1-36
25	-1894. 582	-23768. 814	14. 139	320-43-55	179-59-11

地番	22-3	面積	191. 9030255		
測点名	X座標	Y座標	距離	方向角	夾角
7	-1892. 225	-23788. 265	13. 567	50-43-20	90- 1-36
8	-1883. 636	-23777. 763	14. 139	140-43-55	89-59-25
25	-1894. 582	-23768. 814	13. 571	230-41-15	90- 2-40
24	-1903. 180	-23779. 314	14. 147	320-44-56	89-56-19

地番	22-4	面積	169. 0545225		
測点名	X座標	Y座標	距離	方向角	夾角
6	-1897. 800	-23795. 060	8. 789	50-37-58	90-10-29
7	-1892. 225	-23788. 265	14. 147	140-44-56	89-53- 3
24	-1903. 180	-23779. 314	13. 796	230-41-30	90- 3-26
23	-1911. 920	-23789. 989	3. 581	320-42- 2	89-59-28
22	-1909. 149	-23792. 257	5. 351	320-48-27	179-53-34
20	-1905. 002	-23795. 638	5. 000	50-37-58	90-10-29
21	-1901. 831	-23791. 773	5. 201	320-48-27	269-49-31

地番	22-5	面積	26. 0028920		
測点名	X座標	Y座標	距離	方向角	夾角
5	-1900. 971	-23798. 925	5. 000	50-37-58	90-10-29
6	-1897. 800	-23795. 060	5. 201	140-48-27	89-49-31
21	-1901. 831	-23791. 773	5. 000	230-37-58	90-10-29
20	-1905. 002	-23795. 638	5. 201	320-48-27	89-49-31

地番	22-6	面積	1522. 9953040		
測点名	X座標	Y座標	距離	方向角	夾角
1	-1910. 988	-23846. 276	3. 984	6- 1-21	134-39-27
2	-1907. 026	-23845. 858	38. 024	50-44-12	135-17-10
3	-1882. 961	-23816. 418	3. 024	95-17-38	135-26-34
4	-1883. 240	-23813. 407	22. 894	140-45-34	134-32- 4
5	-1900. 971	-23798. 925	5. 201	140-48-27	179-57- 6
20	-1905. 002	-23795. 638	5. 351	140-48-27	180- 0- 0
22	-1909. 149	-23792. 257	42. 955	230-43- 3	90- 5-24
19	-1936. 346	-23825. 506	32. 778	320-40-48	90- 2-15

地番	22-7	面積	1377. 7273260		
測点名	X座標	Y座標	距離	方向角	夾角
19	-1936. 346	-23825. 506	42. 955	50-43- 3	90- 0-45
22	-1909. 149	-23792. 257	3. 581	140-42- 2	90- 1- 1
23	-1911. 920	-23789. 989	28. 860	140-42-22	179-59-40
16	-1934. 255	-23771. 712	37. 320	230-42-47	89-59-35
17	-1957. 886	-23800. 597	8. 020	275-56-50	134-45-57
18	-1957. 055	-23808. 574	26. 750	320-43-48	135-13- 2

地番	22-8	面積	789. 8592015		
測点名	X座標	Y座標	距離	方向角	夾角
23	-1911. 920	-23789. 989	13. 796	50-41-30	90- 0-52
24	-1903. 180	-23779. 314	13. 571	50-41-15	180- 0-15
25	-1894. 582	-23768. 814	28. 869	140-43- 6	89-58- 8
15	-1916. 928	-23750. 536	27. 361	230-42-31	90- 0-35
16	-1934. 255	-23771. 712	28. 860	320-42-22	90- 0- 9