
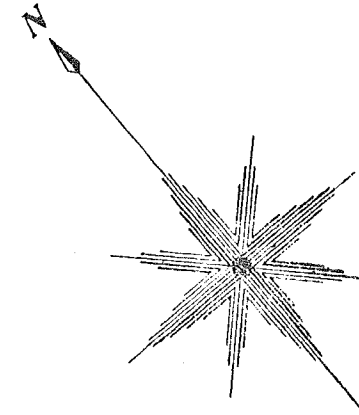


中妻五丁目7番地1～19

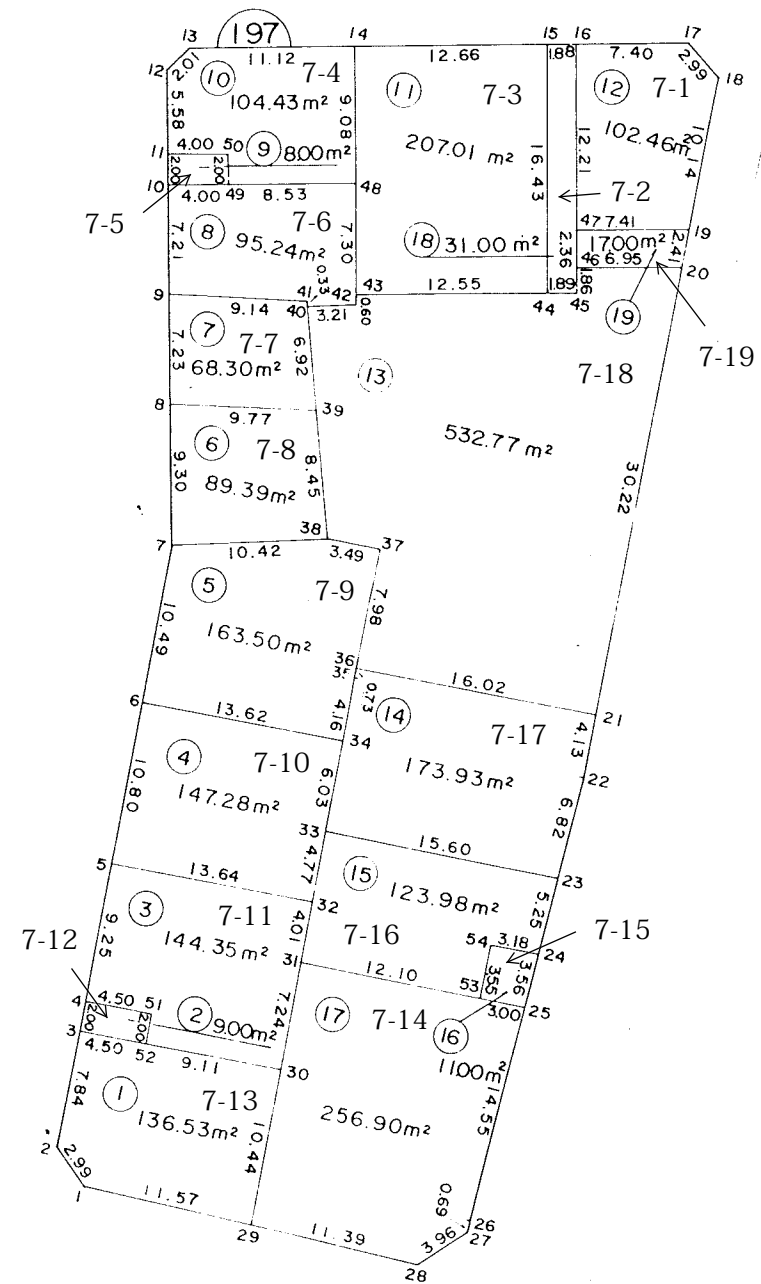

参考資料

※記載内容は換地処分当時のものです。 上尾市

面積（座標法）計算書

参考資料

※記載内容は換地処分当時のものです。 上尾市

地番 7-1		面積		102.4662020		街区・画地 197-12	
測点名	X座標	Y座標	距離	方向角	夾角		
47	-1701.656	-23498.722	12.210	39-49-50	89-42-18		
16	-1692.279	-23490.901	7.402	129-11-33	90-38-17		
17	-1696.957	-23485.164	2.998	179-41-39	129-29-54		
18	-1699.955	-23485.148	10.145	230-43-12	128-58-27		
19	-1706.378	-23493.001	7.418	309-32-8	101-11-4		

地番 7-2		面積		31.0073430		街区・画地 197-18	
測点名	X座標	Y座標	距離	方向角	夾角		
44	-1703.708	-23502.888	16.433	39-49-50	89-31-53		
15	-1691.088	-23492.362	1.885	129-11-33	90-38-17		
16	-1692.279	-23490.901	12.210	219-49-50	89-21-43		
47	-1701.656	-23498.722	2.366	219-39-54	180-9-56		
46	-1703.478	-23500.232	1.862	219-39-54	180-0-0		
45	-1704.911	-23501.421	1.897	309-21-43	90-18-11		

地番 7-3		面積		207.0152890		街区・画地 197-11	
測点名	X座標	Y座標	距離	方向角	夾角		
43	-1695.745	-23512.595	7.306	39-26-6	89-55-37		
48	-1690.102	-23507.954	9.089	39-25-58	180-0-9		
14	-1683.082	-23502.181	12.669	129-11-33	90-14-25		
15	-1691.088	-23492.362	16.433	219-49-50	89-21-43		
44	-1703.708	-23502.888	12.555	309-21-43	90-28-7		

地番 7-4		面積		104.4380180		街区・画地 197-10	
測点名	X座標	Y座標	距離	方向角	夾角		
49	-1684.665	-23514.533	2.001	39-12-48	90-21-29		
50	-1683.115	-23513.267	4.000	309-34-17	269-38-31		
11	-1680.566	-23516.351	5.580	39-12-48	90-21-29		
12	-1676.243	-23512.823	2.019	84-53-7	134-19-41		
13	-1676.063	-23510.812	11.125	129-7-9	135-45-58		
14	-1683.082	-23502.181	9.089	219-25-58	89-41-11		
48	-1690.102	-23507.954	8.535	309-34-17	89-51-40		

地番 7-5		面積		8.0060935		街区・画地 197-9	
測点名	X座標	Y座標	距離	方向角	夾角		
10	-1682.117	-23517.616	2.001	39-12-48	90-21-29		
11	-1680.566	-23516.351	4.000	129-34-17	89-38-31		
50	-1683.115	-23513.267	2.001	219-12-48	90-21-29		
49	-1684.665	-23514.533	4.000	309-34-17	89-38-31		

地番 7-6		面積		95.2496425			
測点名	X座標	Y座標	距離	方向角	夾角		
9	-1687.698	-23522.193	7.218	39-21-19	93-22-1		
10	-1682.117	-23517.616	4.000	129-34-17	89-47-2		
49	-1684.665	-23514.533	8.535	129-34-17	180-0-0		
48	-1690.102	-23507.954	7.306	219-26-6	90-8-11		
43	-1695.745	-23512.595	0.608	227-59-56	171-26-11		
42	-1696.152	-23513.047	3.217	307-16-8	100-43-48		
40	-1694.204	-23515.607	0.330	23-36-34	103-39-34		
41	-1693.902	-23515.475	9.144	312-43-20	250-53-14		

地番 7-7		面積		68.3084270			
測点名	X座標	Y座標	距離	方向角	夾角		
8	-1693.300	-23526.777	7.238	39-17-34	93-5-10		
9	-1687.698	-23522.193	9.144	132-43-20	86-34-14		
41	-1693.902	-23515.475	0.330	203-36-34	109-6-46		
40	-1694.204	-23515.607	6.921	214-48-30	168-48-4		
39	-1699.887	-23519.558	9.773	312-22-44	82-25-45		

地番 7-8		面積		89.3931240			
測点名	X座標	Y座標	距離	方向角	夾角		
7	-1700.499	-23532.664	9.300	39-16-29	88-8-27		
8	-1693.300	-23526.777	9.773	132-22-44	86-53-44		
39	-1699.887	-23519.558	8.458	214-49-30	97-33-14		
38	-1706.830	-23524.388	10.420	307-24-55	87-24-35		

地番 7-9		面積		163.5095365			
測点名	X座標	Y座標	距離	方向角	夾角		
6	-1707.155	-23540.779	10.496	50-38-28	90-3-7		
7	-1700.499	-23532.664	10.420	127-24-55	103-13-32		
38	-1706.830	-23524.388	3.499	140-51-25	166-33-31		
37	-1709.544	-23522.179	7.980	230-46-38	90-4-47		
36	-1714.590	-23528.361	0.733	230-38-41	180-7-58		
35	-1715.055	-23528.928	4.165	230-40-12	179-58-29		
34	-1717.695	-23532.150	13.622	320-41-35	89-58-37		

地番 7-10		面積		147.2866760			
測点名	X座標	Y座標	距離	方向角	夾角		
5	-1713.993	-23549.146	10.806	50-44-32	89-57-30		
6	-1707.155	-23540.779	13.622	140-41-35	90-2-57		
34	-1717.695	-23532.150	6.036	230-40-28	90-1-7		
33	-1721.520	-23536.819	4.772	230-36-45	180-3-43		
32	-1724.548	-23540.507	13.640	320-42-2	89-54-43		

面積（座標法）計算書

参考資料

※記載内容は換地処分当時のものです。上尾市

地番 7-11		面積 144.3540255		街区・画地 197-3	
測点名	X座標	Y座標	距離	方向角	夾角
52	-1724.608	-23555.006	2.000	50-41-58	90- 0-34
51	-1723.341	-23553.458	4.503	320-42-32	269-59-26
4	-1719.856	-23556.309	9.257	50-41-58	90- 0-34
5	-1713.993	-23549.146	13.640	140-42- 2	89-59-56
32	-1724.548	-23540.507	4.015	231- 0-53	89-41- 9
31	-1727.074	-23543.628	7.244	230-40-50	180-20- 3
30	-1731.664	-23549.232	9.117	320-42-32	89-58-18

地番 7-12		面積 9.0069970		街区・画地 197-2	
測点名	X座標	Y座標	距離	方向角	夾角
3	-1721.123	-23557.857	2.000	50-41-58	90- 0-34
4	-1719.856	-23556.309	4.503	140-42-32	89-59-26
51	-1723.341	-23553.458	2.000	230-41-58	90- 0-34
52	-1724.608	-23555.006	4.503	320-42-32	89-59-26

地番 7-13		面積 136.5337590		街区・画地 197-1	
測点名	X座標	Y座標	距離	方向角	夾角
1	-1729.065	-23564.258	2.994	6-21-56	136-36-33
2	-1726.089	-23563.926	7.842	50-42-29	135-39-27
3	-1721.123	-23557.857	4.503	140-42-32	89-59-57
52	-1724.608	-23555.006	9.117	140-42-32	180- 0- 0
30	-1731.664	-23549.232	10.441	230-31-21	90-11-11
29	-1738.302	-23557.291	11.570	322-58-29	87-32-53

地番 7-14		面積 256.9030490		街区・画地 197-17	
測点名	X座標	Y座標	距離	方向角	夾角
29	-1738.302	-23557.291	10.441	50-31-21	92-19-30
30	-1731.664	-23549.232	7.244	50-40-50	179-50-31
31	-1727.074	-23543.628	12.104	141- 5-42	89-35- 8
53	-1736.493	-23536.026	3.000	141- 5-42	180- 0- 0
25	-1738.828	-23534.142	14.556	234- 6-43	86-58-59
26	-1747.361	-23545.935	0.694	230-26-15	183-40-27
27	-1747.803	-23546.470	3.962	276- 5- 5	134-21-10
28	-1747.383	-23550.410	11.394	322-50-51	133-14-14

地番 7-15		面積 11.0051350		街区・画地 197-16	
測点名	X座標	Y座標	距離	方向角	夾角
53	-1736.493	-23536.026	3.559	51- 5-42	90- 0- 0
54	-1734.258	-23533.257	3.185	141- 5-42	90- 0- 0
24	-1736.737	-23531.257	3.564	234- 3-48	87- 1-53
25	-1738.828	-23534.142	3.000	321- 5-42	92-58- 7

地番 7-16		面積 123.9824600			
測点名	X座標	Y座標	距離	方向角	夾角
31	-1727.074	-23543.628	4.015	51- 0-53	90- 4-48
32	-1724.548	-23540.507	4.772	50-36-45	180-24- 8
33	-1721.520	-23536.819	15.607	141- 1-52	89-34-53
23	-1733.654	-23527.004	5.252	234- 3-48	86-58- 4
24	-1736.737	-23531.257	3.185	321- 5-42	92-58- 7
54	-1734.258	-23533.257	3.559	231- 5-42	270- 0- 0
53	-1736.493	-23536.026	12.104	321- 5-42	90- 0- 0

地番 7-17		面積 173.9338100			
測点名	X座標	Y座標	距離	方向角	夾角
33	-1721.520	-23536.819	6.036	50-40-28	90-21-24
34	-1717.695	-23532.150	4.165	50-40-12	180- 0-16
35	-1715.055	-23528.928	0.733	50-38-41	180- 1-31
36	-1714.590	-23528.361	16.023	140-57- 9	89-41-31
21	-1727.034	-23518.267	4.139	230-43-34	90-13-35
22	-1729.654	-23521.471	6.827	234- 8- 8	176-35-26
23	-1733.654	-23527.004	15.607	321- 1-52	93- 6-16

地番 7-18		面積 532.7756815			
測点名	X座標	Y座標	距離	方向角	夾角
36	-1714.590	-23528.361	7.980	50-46-38	90-10-31
37	-1709.544	-23522.179	3.499	320-51-25	269-55-13
38	-1706.830	-23524.388	8.458	34-49-30	106- 1-55
39	-1699.887	-23519.558	6.921	34-48-30	180- 1- 0
40	-1694.204	-23515.607	3.217	127-16- 8	87-32-22
42	-1696.152	-23513.047	0.608	47-59-56	259-16-12
43	-1695.745	-23512.595	12.555	129-21-43	98-38-13
44	-1703.708	-23502.888	1.897	129-21-43	180- 0- 0
45	-1704.911	-23501.421	1.862	39-39-54	269-41-49
46	-1703.478	-23500.232	6.955	129-32- 8	90- 7-46
20	-1707.905	-23494.868	30.223	230-43-57	78-48-11
21	-1727.034	-23518.267	16.023	320-57- 9	89-46-48

地番 7-19		面積 17.0049595			
測点名	X座標	Y座標	距離	方向角	夾角
46	-1703.478	-23500.232	2.366	39-39-54	89-52-14
47	-1701.656	-23498.722	7.418	129-32- 8	90- 7-46
19	-1706.378	-23493.001	2.412	230-43-57	78-48-11
20	-1707.905	-23494.868	6.955	309-32- 8	101-11-49