
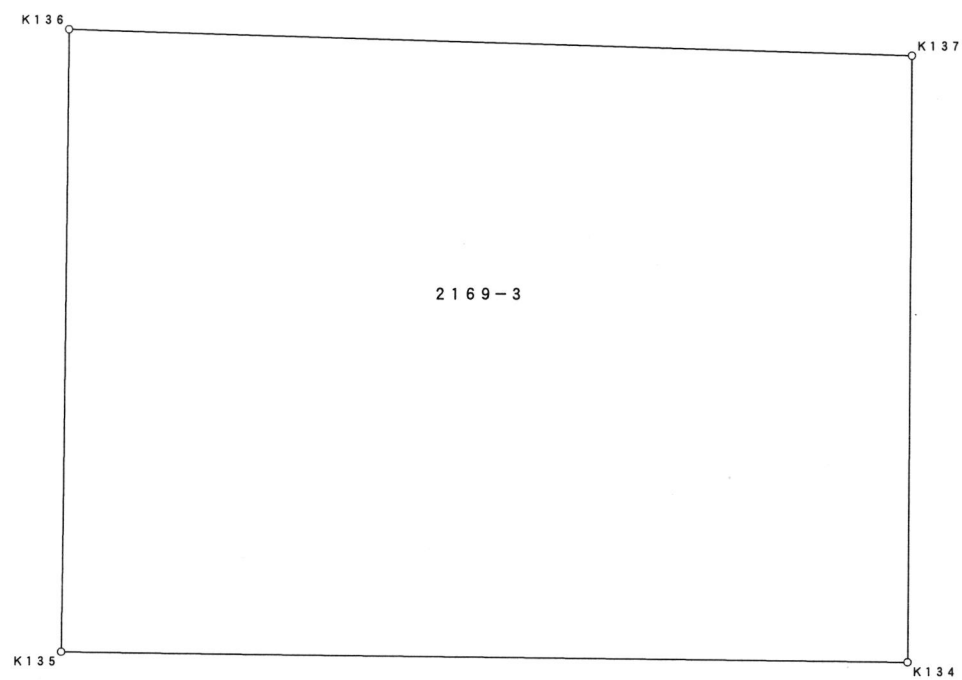


画地原子一覧表

2009/09/01

S = 1 : 100

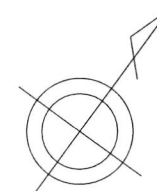

参考資料

※記載内容は換地処分当時のものです。 上尾市

座標面積計算書

参考資料

※記載内容は換地処分当時のものです。 上尾市

地 番 2169-3

点 名	[1] X座標	[2] Y座標	[3]	[4]	[2]*[3]	[1]*[4]	夾 角	方向角	距 離
K137	-3096.700	-19282.209	-0.205	13.866	3952.852845	-42938.842200	91° 28' 36"	144° 05' 44"	8.011
K134	-3103.189	-19277.511	-12.980	-4.387	250222.092780	13613.690143	89° 38' 25"	234° 27' 19"	11.165
K135	-3109.680	-19286.596	0.205	-13.866	-3953.752180	43118.822880	89° 58' 57"	324° 28' 22"	8.227
K136	-3102.984	-19291.377	12.980	4.387	-250402.073460	-13612.790808	88° 54' 02"	55° 34' 20"	11.114
					倍 面 積	180.880015			
					面 積	90.44			