


画地原子一覧表

2009/09/01

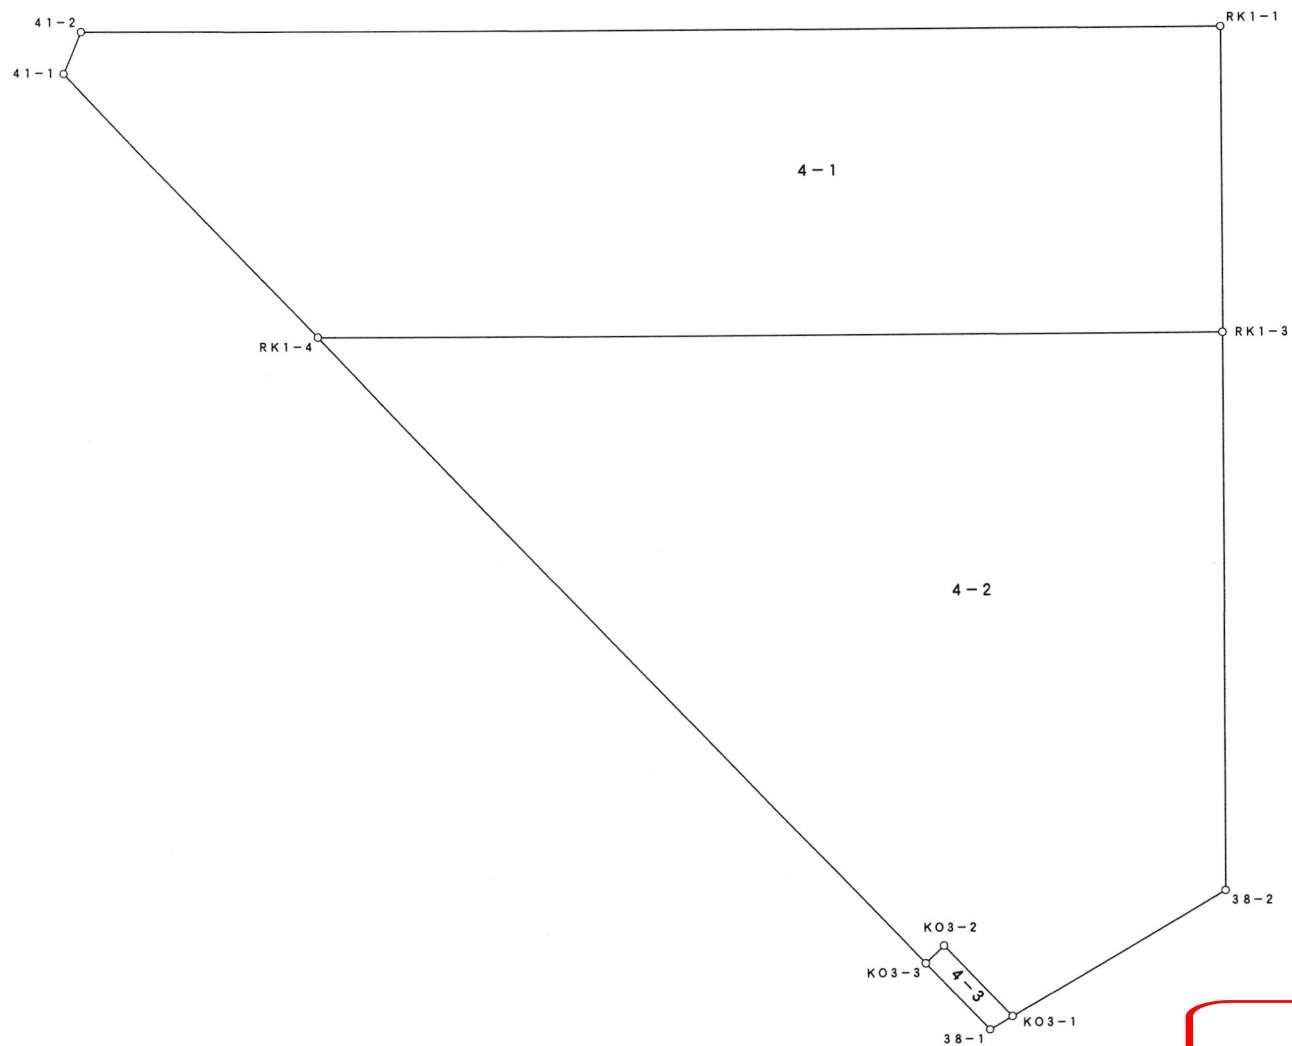

参考資料

※記載内容は換地処分当時のものです。 上尾市

座標面積計算書

参考資料

※記載内容は換地処分当時のものです。 上尾市

地 番 4-1

点 名	[1] X座標	[2] Y座標	[3]	[4]	[2]*[3]	[1]*[4]	夾 角	方向角	距 離
41-1	-3360.498	-19049.284	22.468	-12.209	-427999.312912	41028.320082	113° 25' 21"	31° 52' 12"	3.003
41-2	-3357.947	-19047.698	-9.300	75.884	177143.591400	-254814.450148	112° 48' 26"	99° 03' 46"	75.237
RK1-1	-3369.798	-18973.400	-31.860	71.119	604492.524000	-239656.663962	90° 02' 07"	189° 01' 39"	20.260
RK1-3	-3389.807	-18976.579	-10.617	-62.089	201474.339243	210469.726823	89° 58' 09"	279° 03' 30"	59.654
RK1-4	-3380.415	-19035.489	29.309	-72.705	-557911.147101	245773.072575	133° 45' 57"	325° 17' 33"	24.227
					倍 面 積	2800.005370			
					面 積	1400.00			

座標面積計算書

参考資料

※記載内容は換地処分当時のものです。 上尾市

地 番 4-2

点 名	[1] X座標	[2] Y座標	[3]	[4]	[2]*[3]	[1]*[4]	夾 角	方向角	距 離
RK1-4	-3380.415	-19035.489	37.971	26.099	-722796.552819	-88225.451085	46° 13' 45"	99° 03' 30"	59.654
RK1-3	-3389.807	-18976.579	-45.832	53.114	869734.568728	-180046.208998	90° 01' 15"	189° 02' 15"	36.898
38-2	-3426.247	-18982.375	-42.394	-20.985	804738.805750	71899.793295	120° 26' 33"	248° 35' 42"	16.314
K03-1	-3432.201	-18997.564	-0.571	-18.918	10847.609044	64930.378518	103° 18' 24"	325° 17' 18"	6.548
K03-2	-3426.818	-19001.293	4.423	-5.114	-84042.718939	17524.747252	270° 00' 57"	235° 16' 21"	1.685
K03-3	-3427.778	-19002.678	46.403	-34.196	-881781.267234	117216.296488	89° 59' 06"	325° 17' 15"	57.617
					倍 面 積	3299.555470			
					面 積	1649.77			

座標面積計算書

参考資料

※記載内容は換地処分当時のものです。 上尾市

地 番 4-3

点 名	[1] X座標	[2] Y座標	[3]	[4]	[2]*[3]	[1]*[4]	夾 角	方向角	距 離
K03-3	-3427.778	-19002.678	6.015	-2.117	-114301.108170	7256.606026	90° 00' 51"	55° 16' 21"	1.685
K03-2	-3426.818	-19001.293	-4.423	5.114	84042.718939	-17524.747252	89° 59' 03"	145° 17' 18"	6.548
K03-1	-3432.201	-18997.564	-6.015	2.117	114270.347460	-7265.969517	76° 41' 47"	248° 35' 31"	1.731
38-1	-3432.833	-18999.176	4.423	-5.114	-84033.355448	17555.507962	103° 18' 19"	325° 17' 12"	6.149
					倍 面 積	21.397219			
					面 積	10.69			