
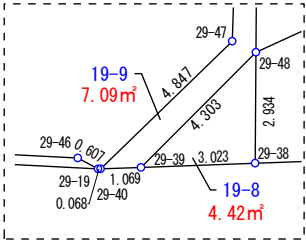
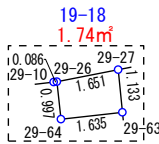
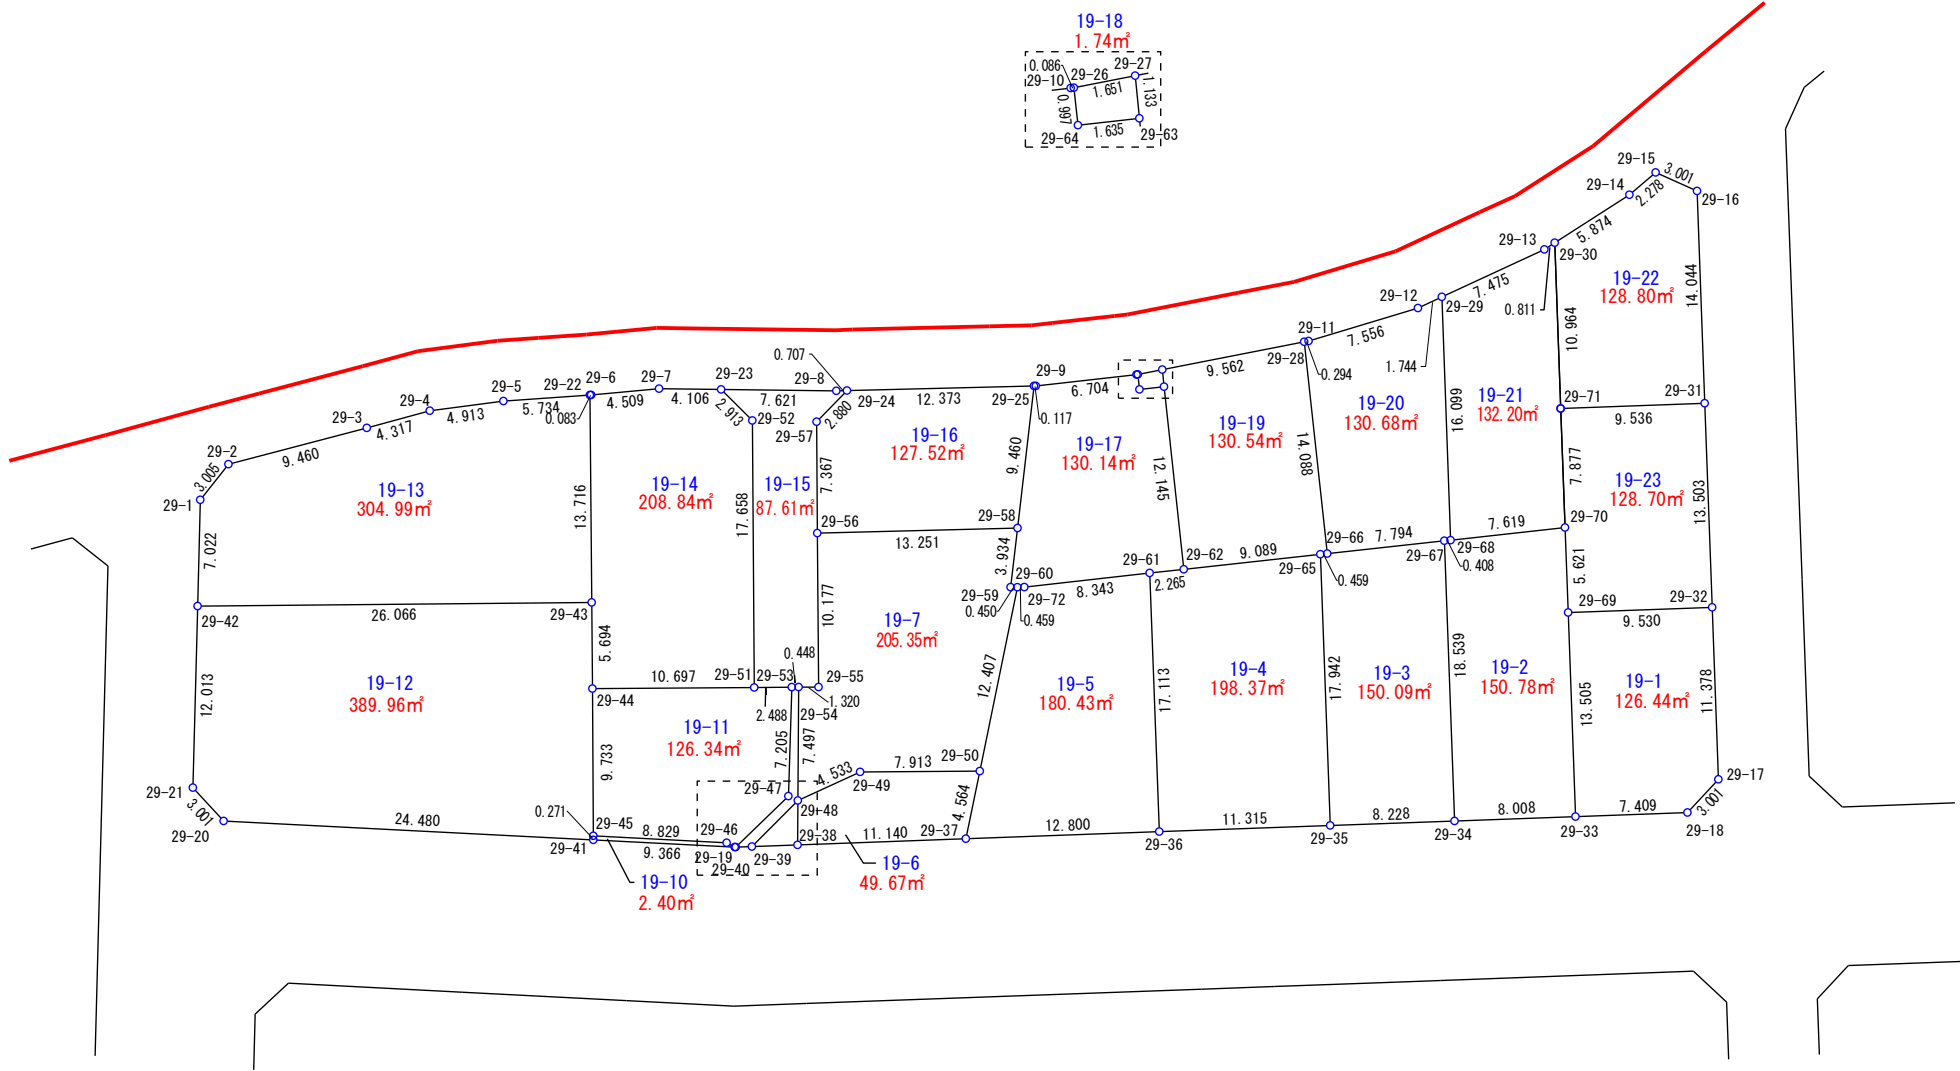


上尾市荳丁目南

19番1～23

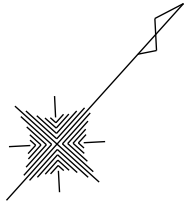

参考資料

※記載内容は換地処分当時のものです。

上尾市