
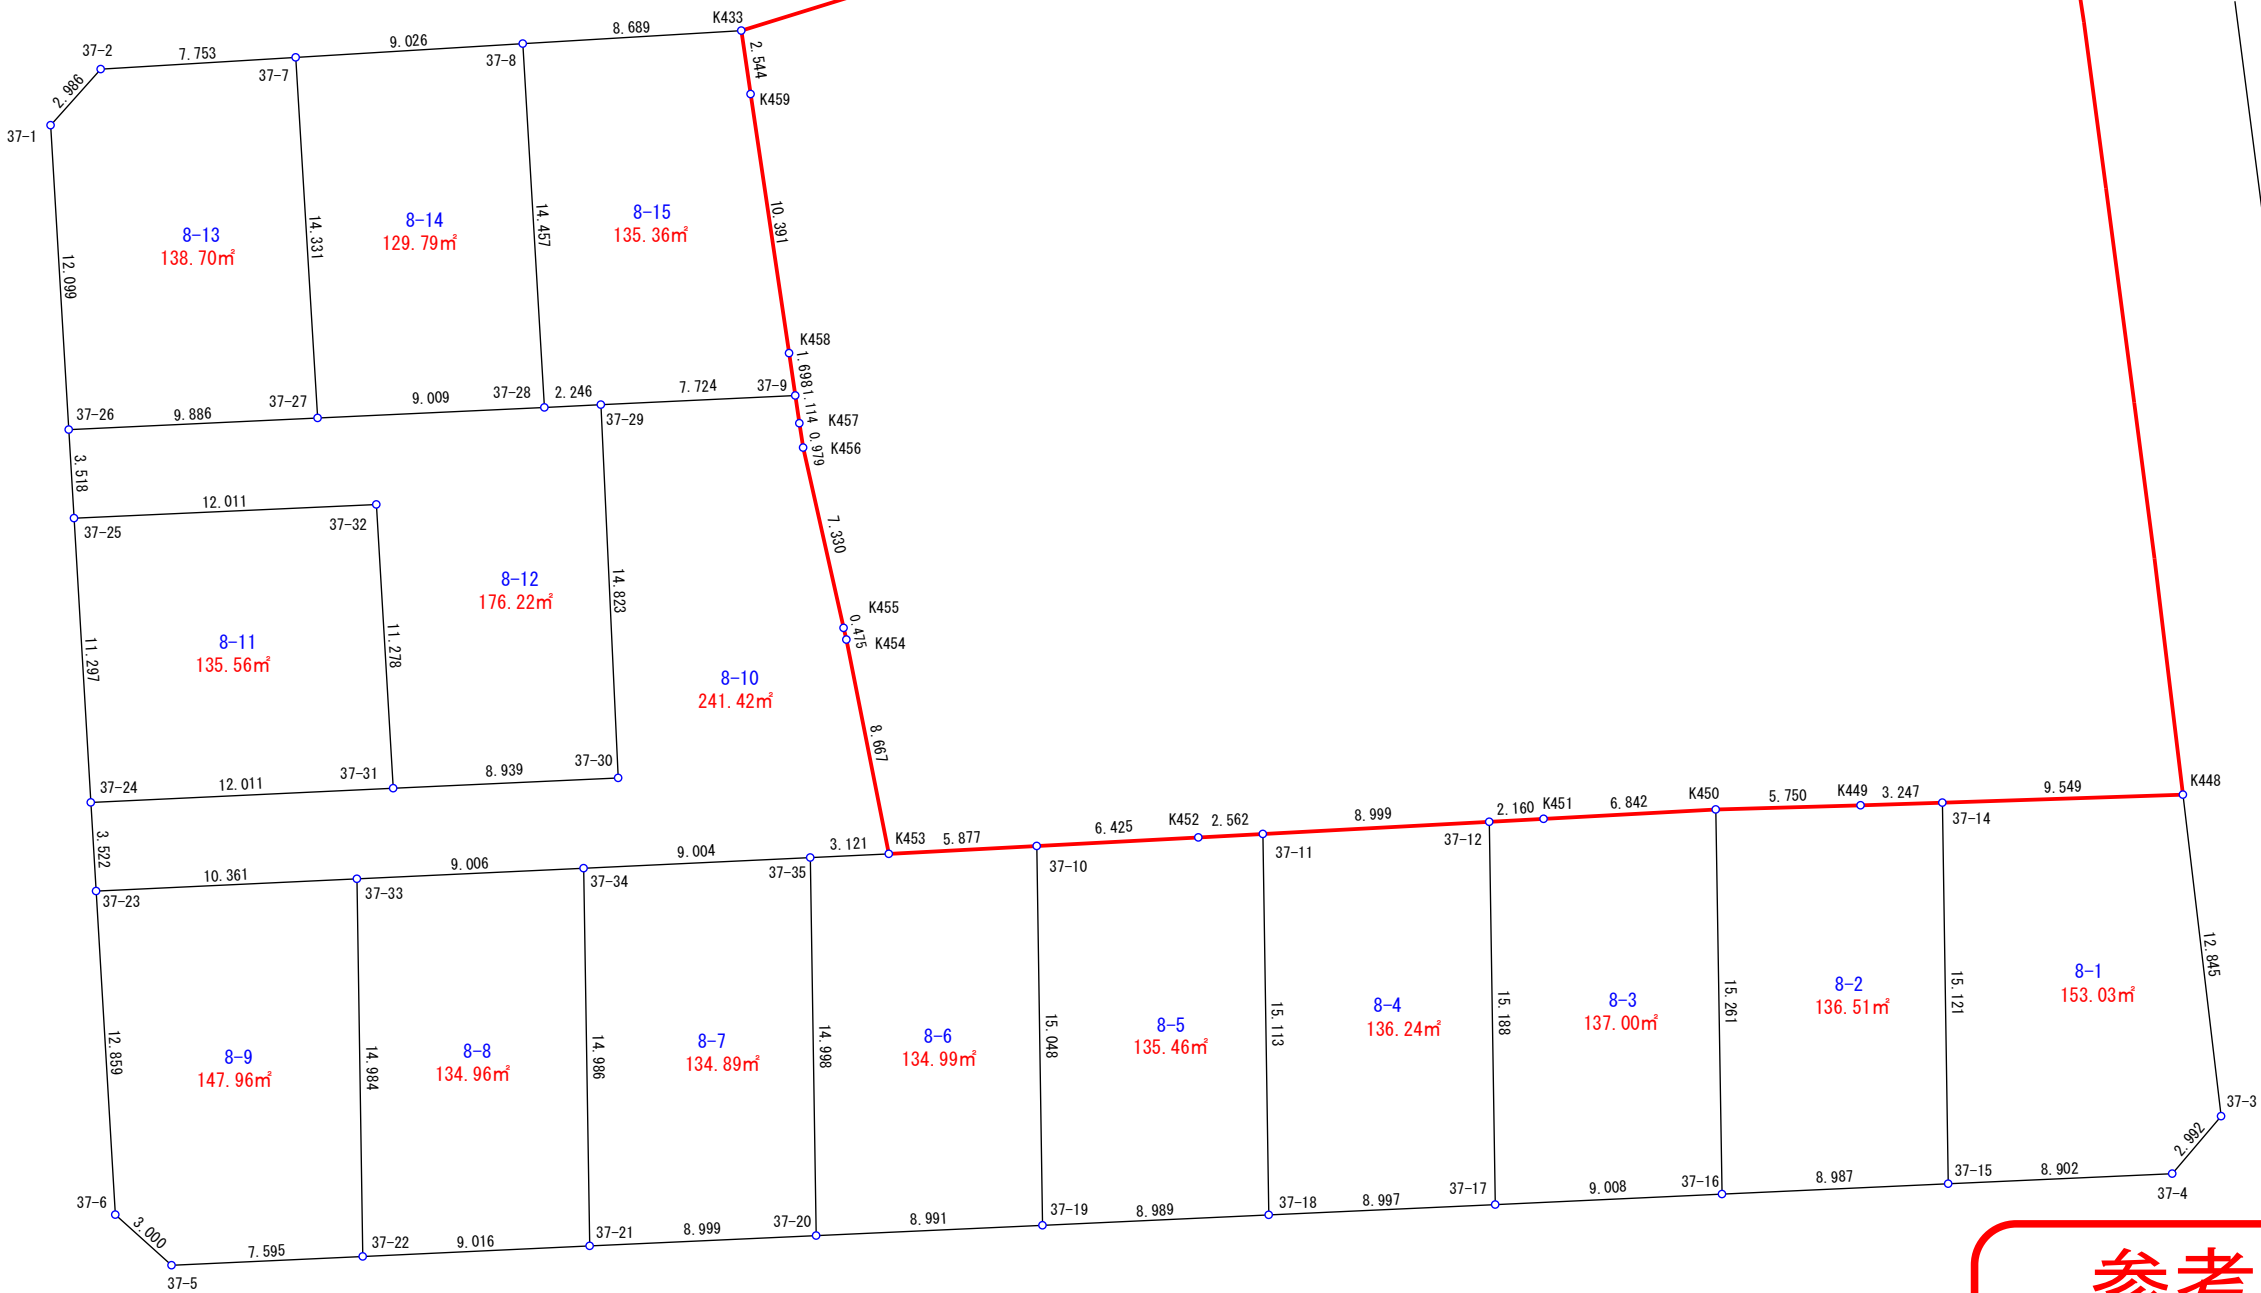


上尾市壺丁目南

8番1～15

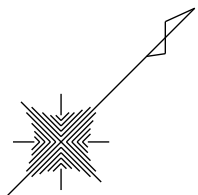

参考資料

※記載内容は換地処分当時のものです。

上尾市